


標識番号	814		
所在地	横浜市保土ヶ谷区上星川三丁目 22-5		
敷地所有者	株式会社 トノックス	地目	宅地
標識種類	標石・金属標	埋設	地上・地中
隣接点との距離	807	0.88km	814
	○		○
		1.15km	813
			○

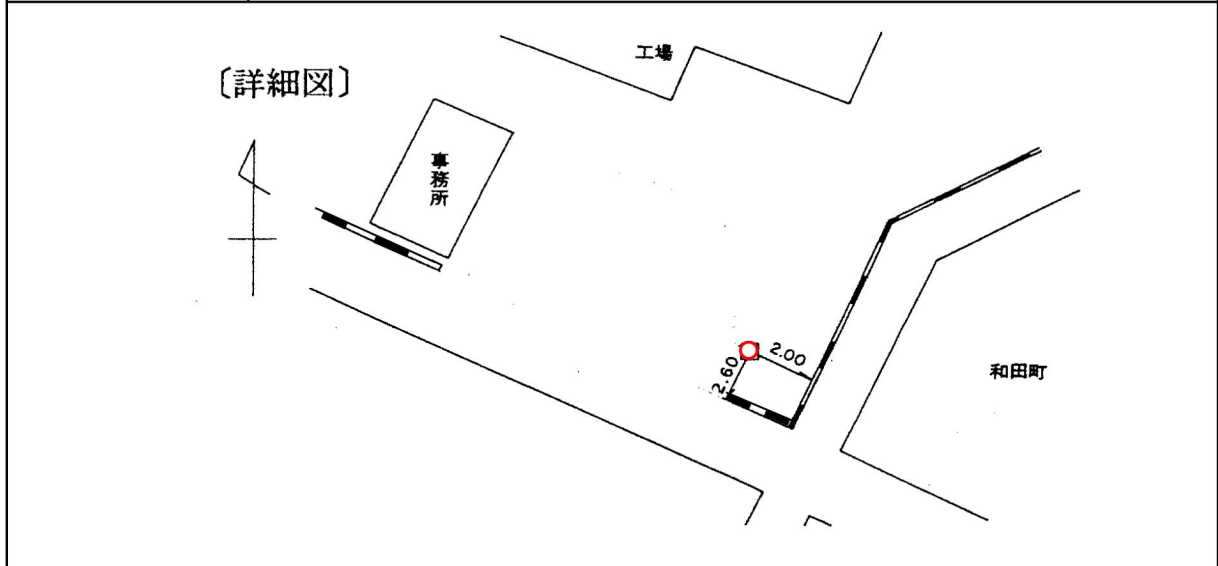

(備考) 昭和47年12月1日設置