標識番号	９０７		
所在地	港北区日吉本町四丁目 9-1　　日吉台中学校		
敷地所有者	横浜市	地目	公有地
標識種類	標石 ・ (金属標)	埋設	地上 ・ (地中)
隣接点との距離	906 ○ 0.370km 907 ○ 0.410km 959		

[詳細図]

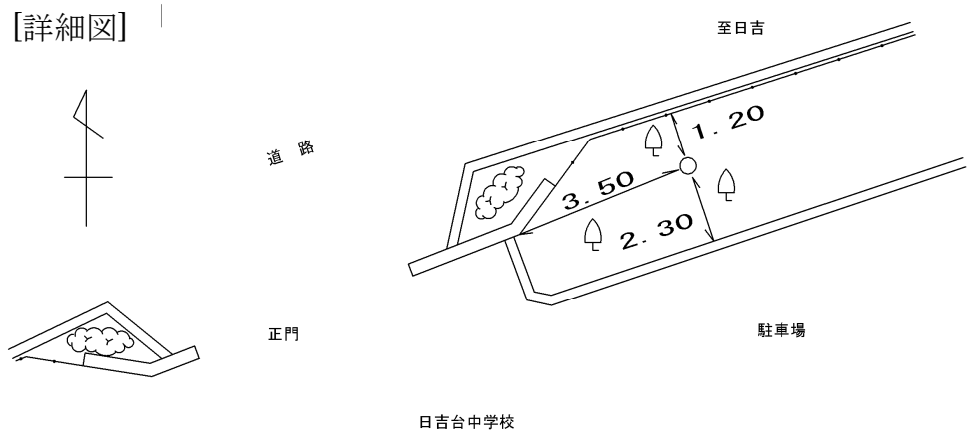

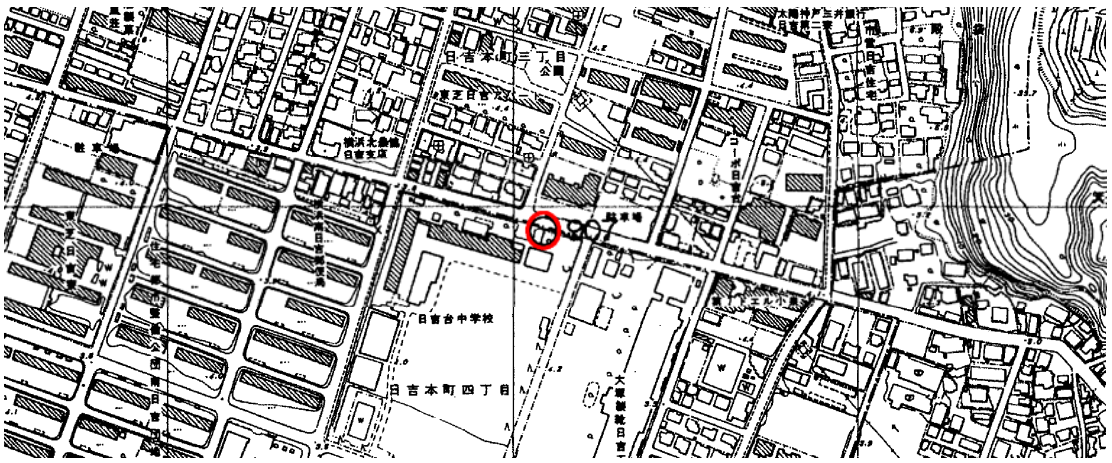

[備考]　　昭和　63　年　　3　月　　3　日　設置