
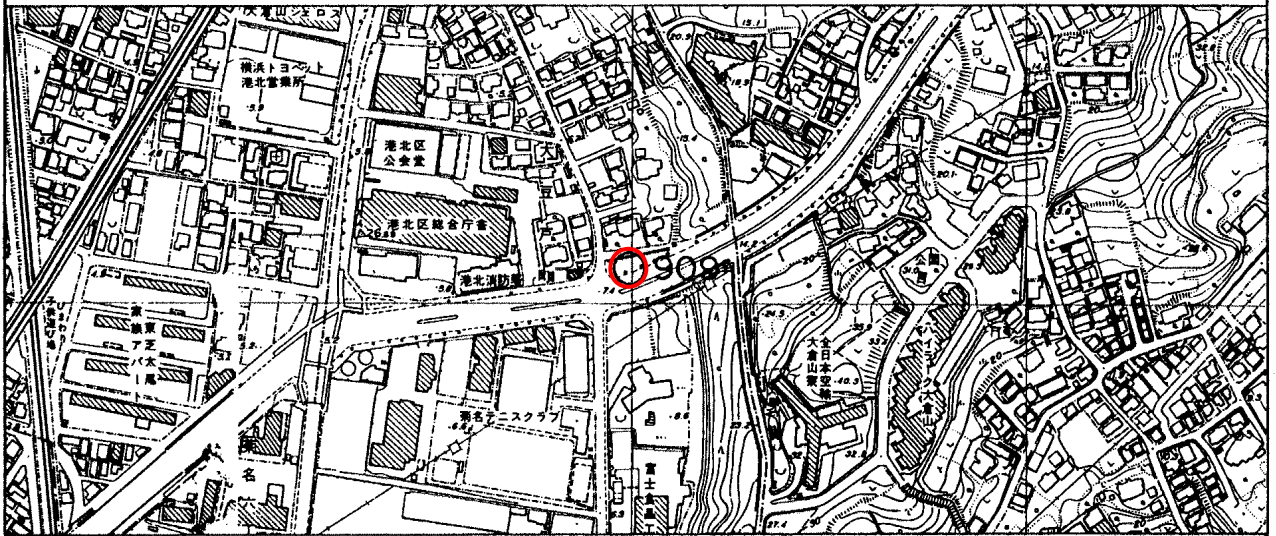


標識番号	909		
所在地	港北区大豆戸町64地先 港北区役所脇歩道		
敷地所有者	神奈川県	地目	公衆用道路
標識種類	標石 • 金属標	埋設	地上 • 地中
隣接点との距離			

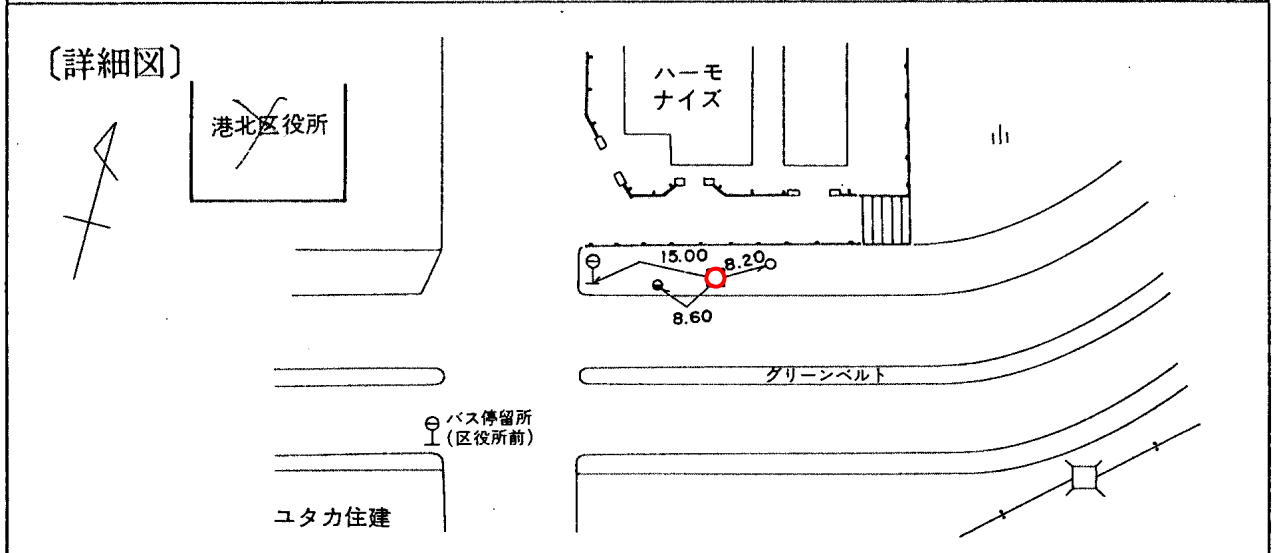

〔備考〕

昭和 45 年 1 月 1 日設置