


標識番号	919		
所在地	港北区新吉田東五丁目 25-1		新田中学校
敷地所有者	横浜市	地目	共有地
標識種類	標石 • 金属標	埋設	地上 • 地中
隣接点との距離			

〔詳細図〕

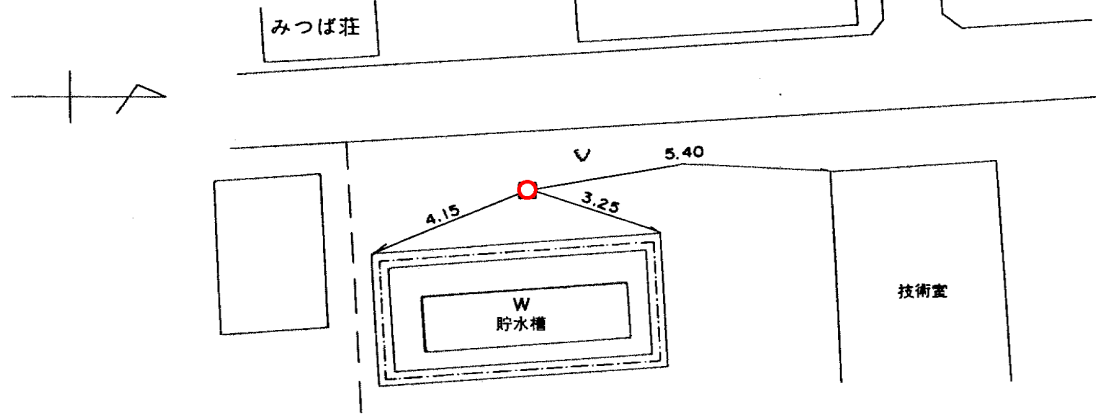

〔備考〕

平成元年 2月27日設置