標識番号	９２５		
所在地	港北区鳥山町８１４　（城郷小学校）		
敷地所有者	横浜市	地目	学校用地
標識種類	標石 ・ (金属標)	埋設	地上 ・ (地中)
隣接点との距離	９８０ ——0.844km—— ９２５ ——0.773km—— Ⅱ２３４４		

〔詳細図〕

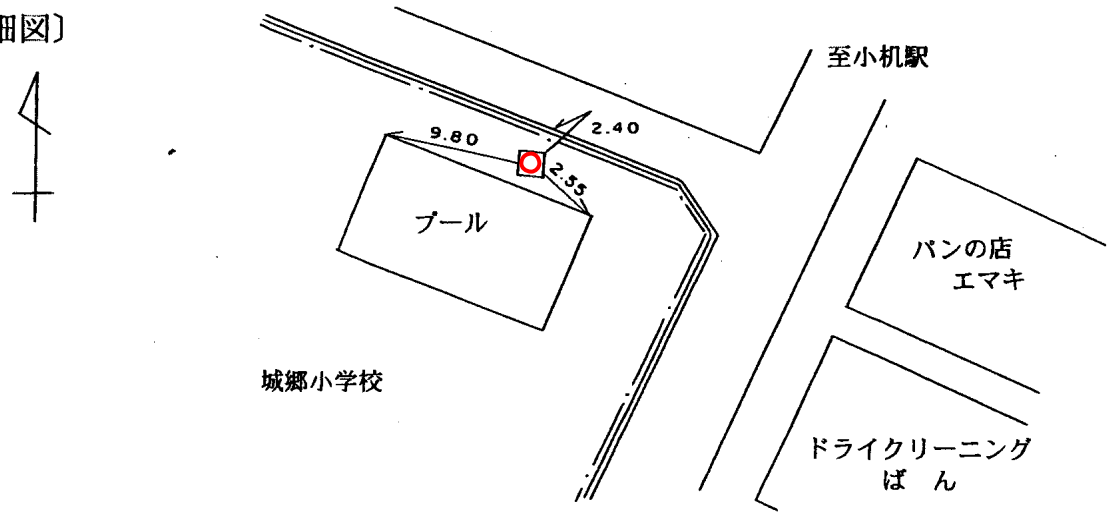

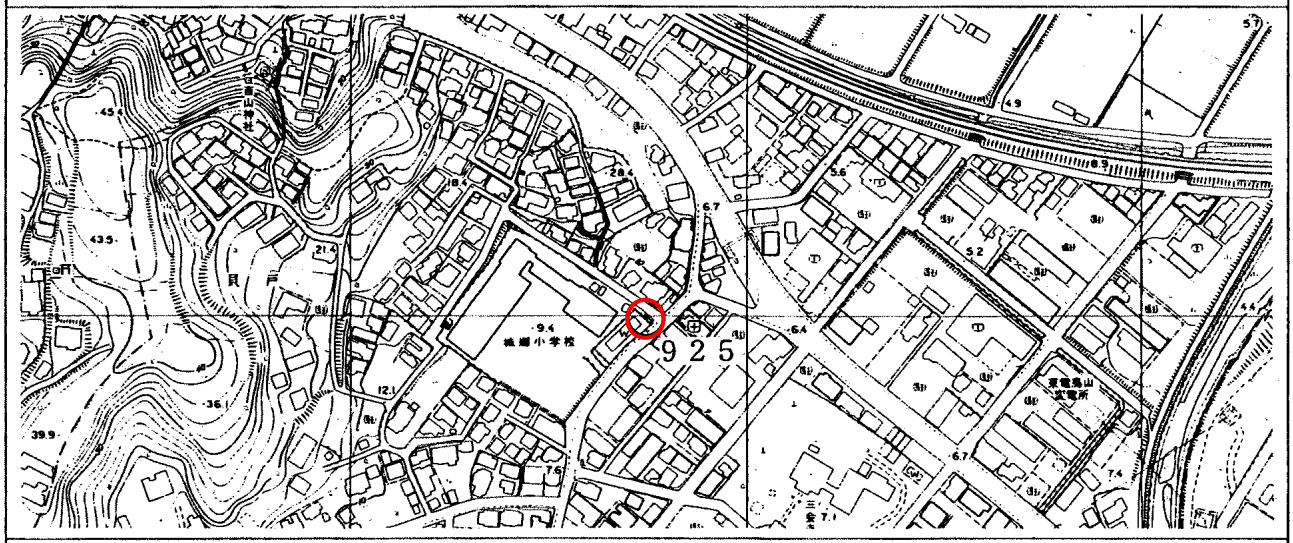

〔備考〕　昭和 ５１ 年　１ 月　１ 日 設置