


標識番号	930		
所在地	横浜市港北区岸根町 806 岸根総合公園		
敷地所有者	横浜市	地目	公有地
標識種類	標石・ <b>金属標</b>	埋設	地上・ <b>地中</b>
隣接点との距離	127 ○	0.54 km	930 ○
			1.29 km
			980 ○

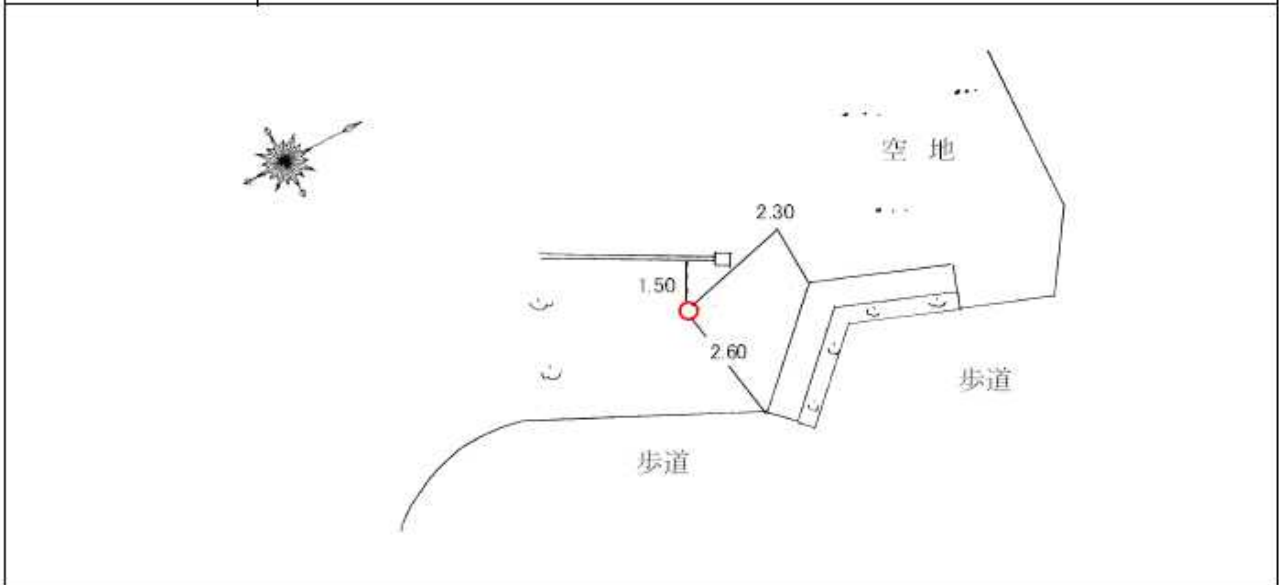

(備考) 根岸総合公園  
平成16年11月調査