
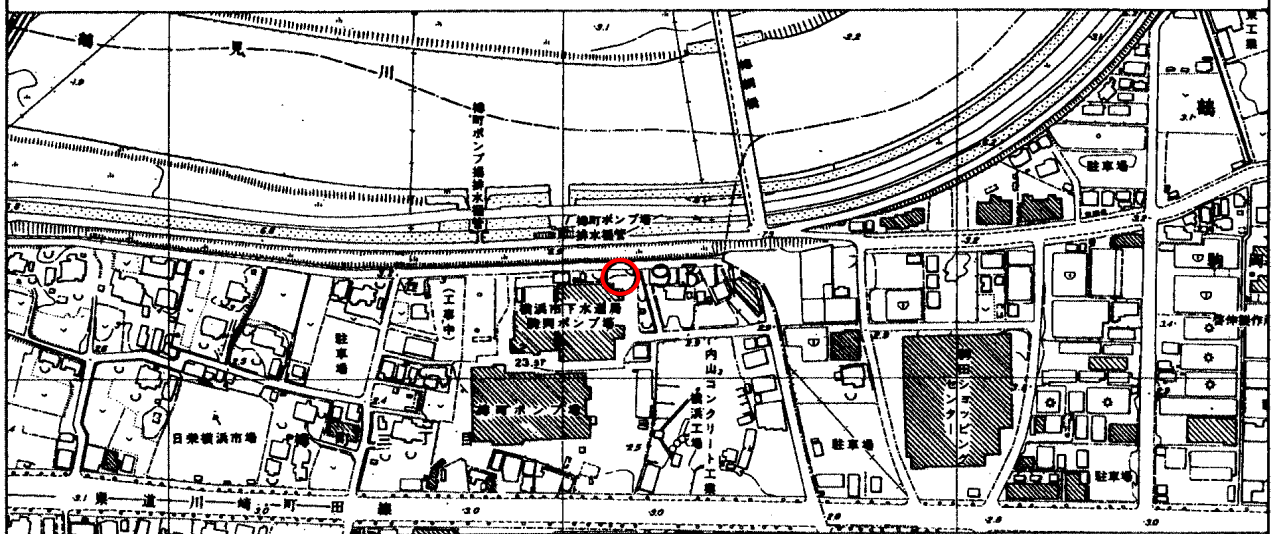


標識番号	931		
所在地	港北区樽町3丁目9-11 樽町ポンプ場		
敷地所有者	横浜市	地目	水道用地
標識種類	標石 • 金属標	埋設	地上 • 地中
隣接点との距離			

〔詳細図〕

鶴見川 →

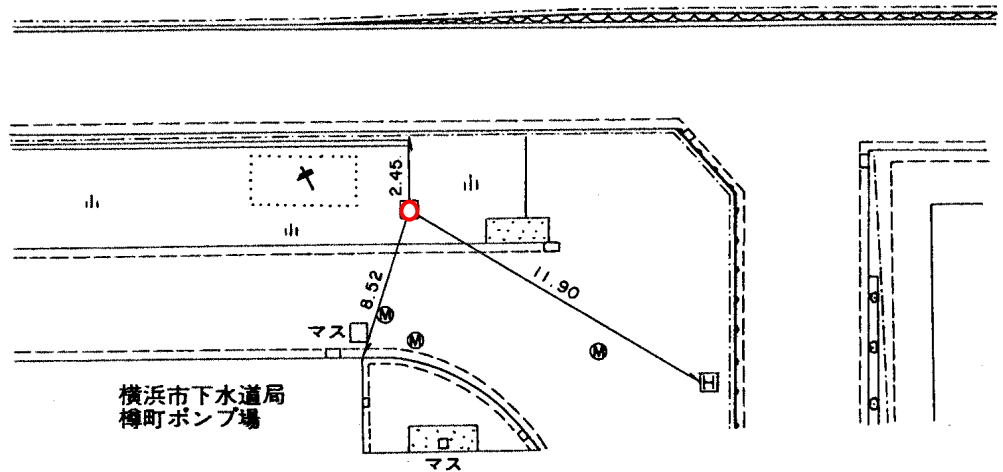

〔備考〕

平成 元 年 5 月 25 日設置  
平成 8 年 3 月 日移設