


標識番号	938		
所在地	港北区新羽町2398		
敷地所有者	善教寺	地目	境内地
標識種類	標石 • 金属標	埋設	地上 • 地中
隣接点との距離			

〔詳細図〕

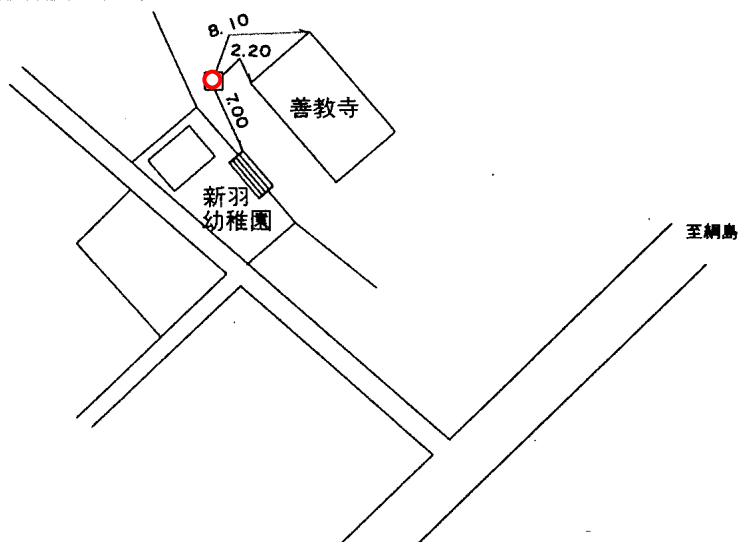

〔備考〕

昭和 39 年 1 月 1 日設置