
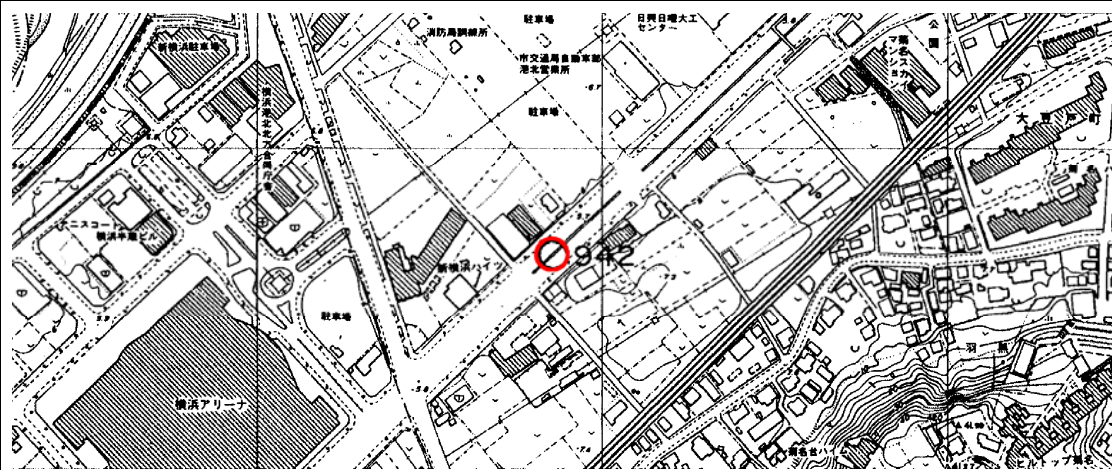


標識番号	942		
所在地	港北区大豆戸町711先		
敷地所有者	横浜市	地目	公衆用道路
標識種類	標石・ <b>金属標</b>	埋設	地上・ <b>地中</b>
隣接点との距離	<div style="display: flex; align-items: center; gap: 20px;"> <div style="text-align: center;">973 ○</div> <div style="text-align: center;">0.490km</div> <div style="text-align: center;">942 ○</div> <div style="text-align: center;">0.984km</div> <div style="text-align: center;">910 ○</div> </div>		

[詳細図]

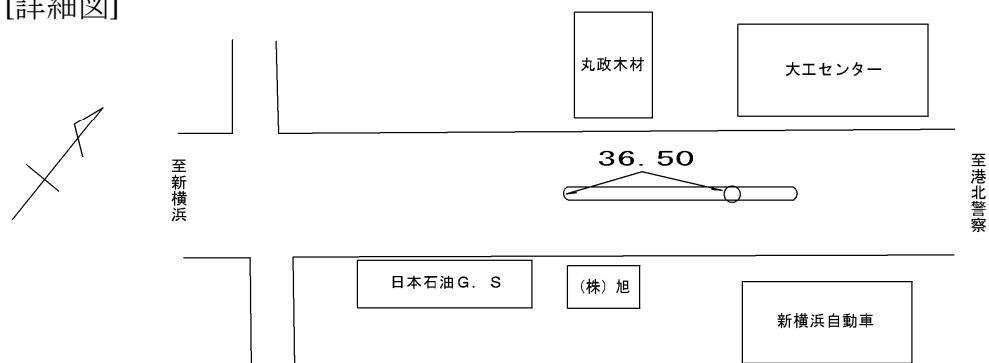

[備考] 昭和 45 年 1 月 1 日 設置