


標識番号	944		
所在地	横浜市港北区綱島西五丁目19地先		
敷地所有者	横浜市	地目	公衆用道路
標識種類	標石・ 金属標	埋設	地上・ 地中
隣接点との距離	959 ○	0.47 km	944 ○
			1.04 km
			993 ○

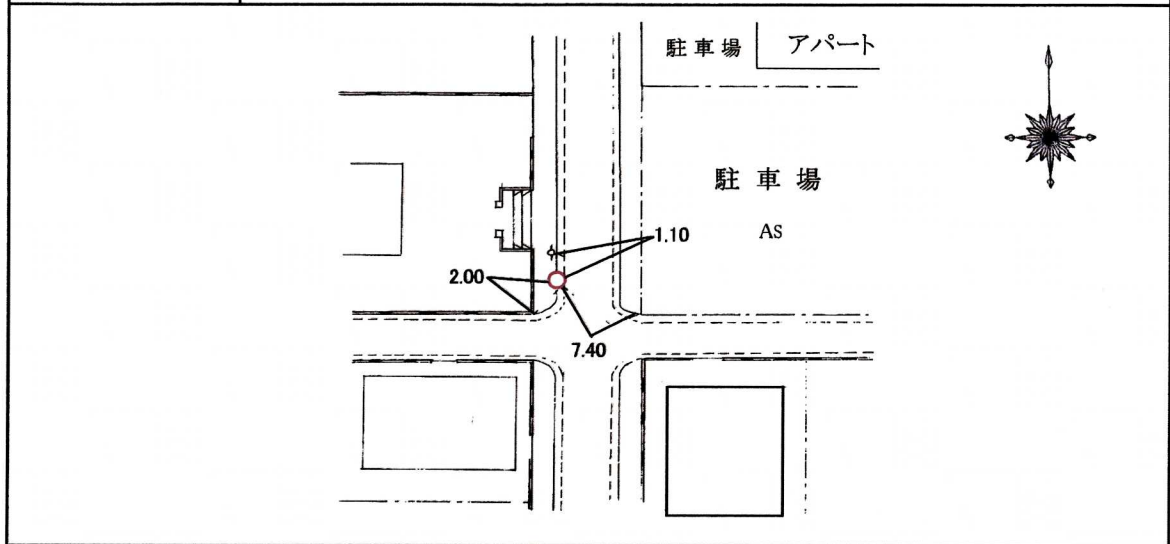

(備考) 平成16年11月調査