
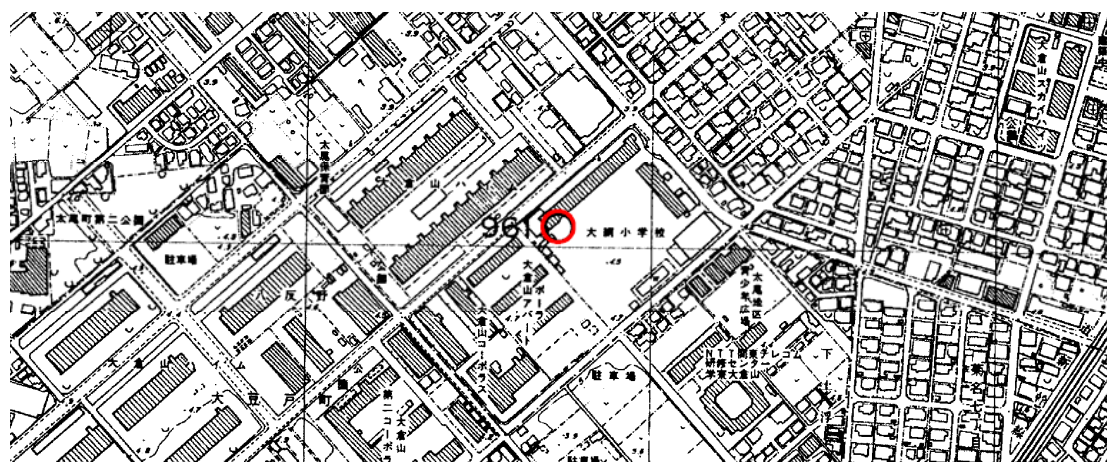


標識番号	961		
所在地	港北区大倉山四丁目 2-1 大網小学校		
敷地所有者	横浜市	地目	公有地
標識種類	標石・ 金属標	埋設	地上・ 地中
隣接点との距離	<div style="display: flex; align-items: center; justify-content: space-around;"> <div style="text-align: center;">970 ○</div> <div style="text-align: center;">0.784km</div> <div style="text-align: center;">961 ○</div> <div style="text-align: center;">0.909km</div> <div style="text-align: center;">910 ○</div> </div>		

[詳細図]

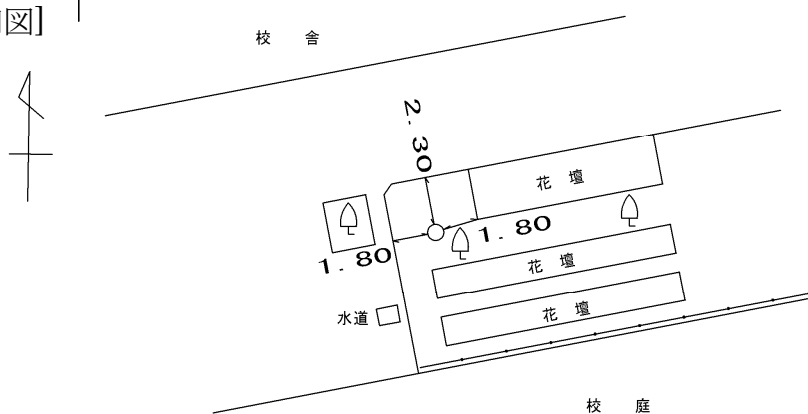

[備考] 昭和 45 年 1 月 1 日 設置