
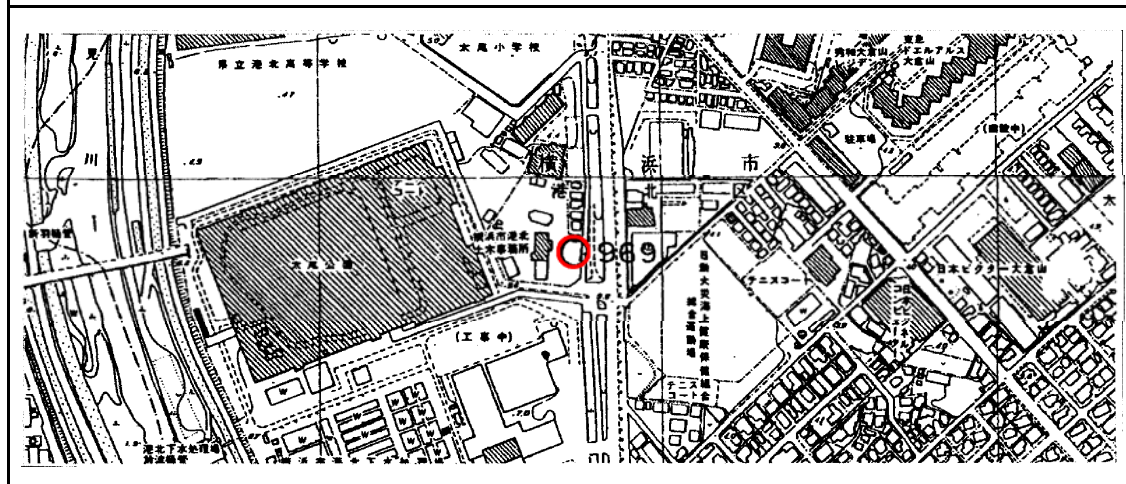


標識番号	969		
所在地	港北区大倉山七丁目 39-1 港北土木事務所		
敷地所有者	横浜市	地目	宅地
標識種類	標石・ 金属標	埋設	地上・ 地中
隣接点との距離	<div style="display: flex; align-items: center; justify-content: space-around;"> <div style="text-align: center;">923 ○</div> <div style="text-align: center;">969 ○</div> <div style="text-align: center;">970 ○</div> </div> <p style="text-align: center;">1.155km 0.465km</p>		

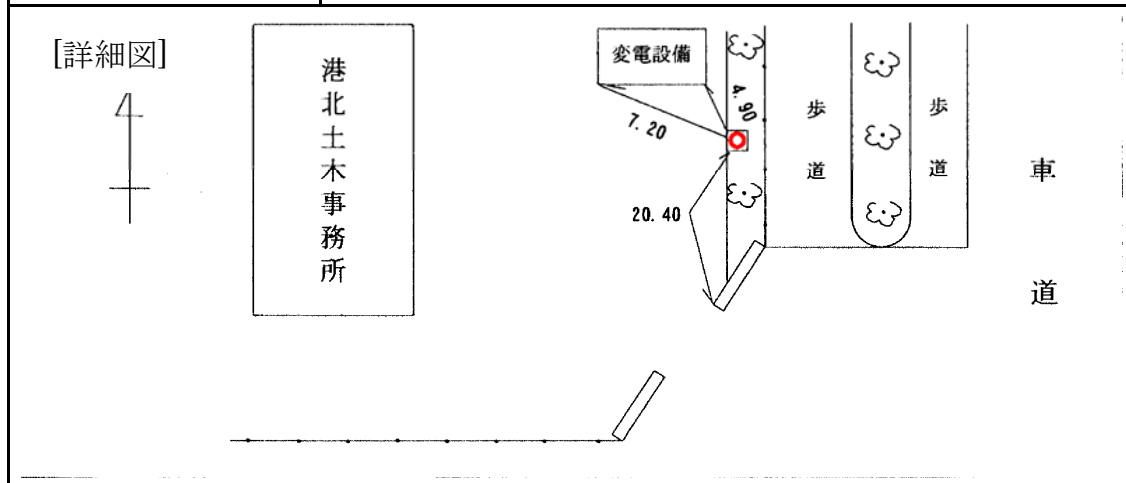

[備考] 昭和 49 年 12 月 1 日 設置