標識番号	972		
所在地	港北区箕輪町一丁目 1-8　日吉消防出張所		
敷地所有者	横浜市	地目	公有地
標識種類	標石 • (金属標)	埋設	地上 • (地中)
隣接点との距離	902 — 0.646 km — 972 — 0.747 km — 971		

〔詳細図〕

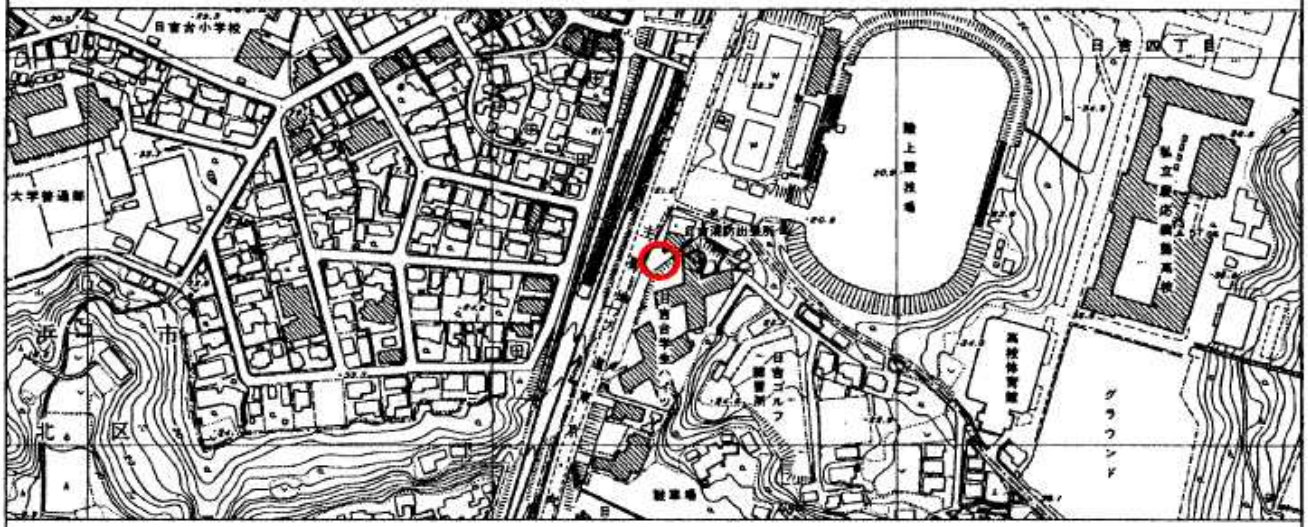

〔備考〕　昭和　50　年　12　月　1　日設置