標識番号	976		
所在地	港北区樽町4－15－1　樽町中学校		
敷地所有者	横浜市	地目	公有地
標識種類	標石 • (金属標)	埋設	地上 • (地中)
隣接点との距離	933 ○ 0.657 km ○ 976 1.712 km ○ 908 旧番号 931－2		

〔詳細図〕

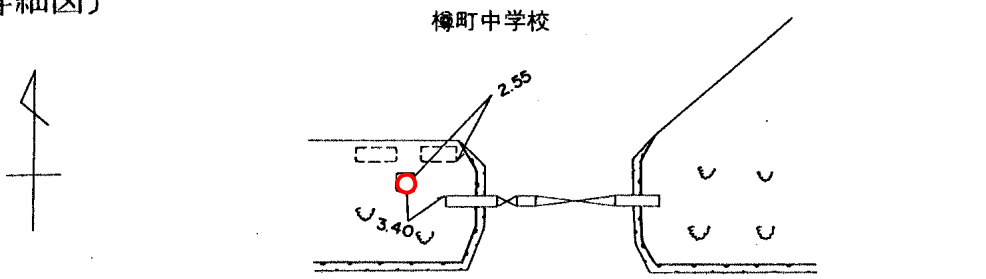

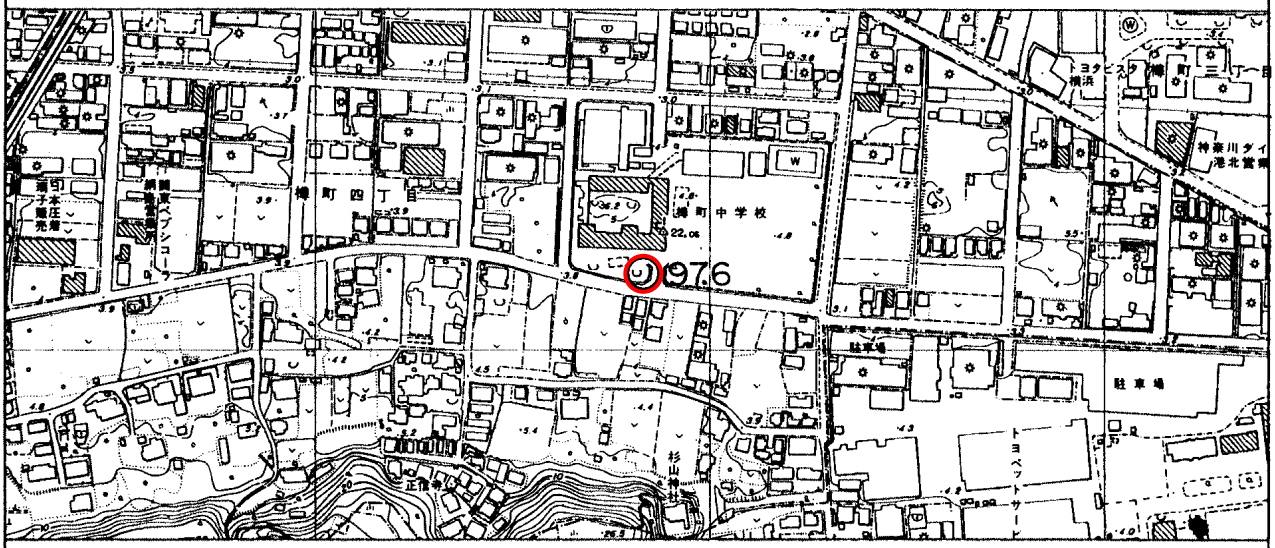

〔備考〕　昭和　50　年　12　月　　日移設