標識番号	９８８		
所在地	港北区大倉山三丁目 40-1　　大綱中学校		
敷地所有者	横浜市	地目	公有地
標識種類	標石・(金属標)	埋設	地上・(地中)
隣接点との距離	961 ―0.436km― 988 ―0.604km― 970		

[詳細図]

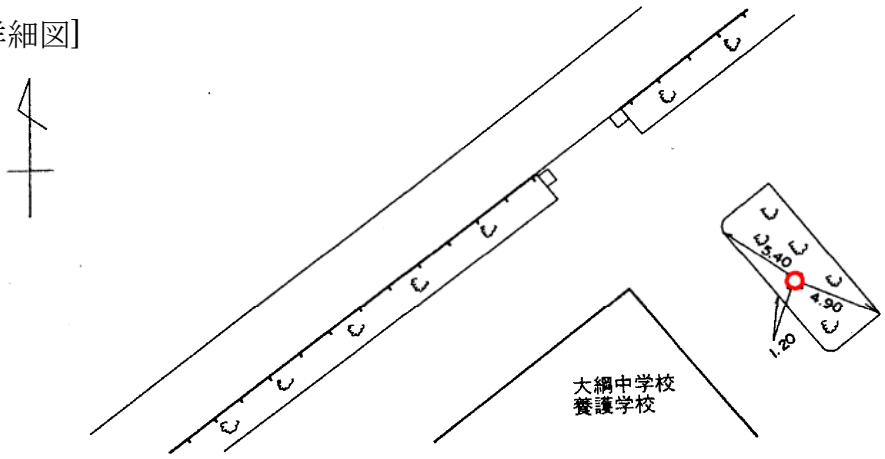

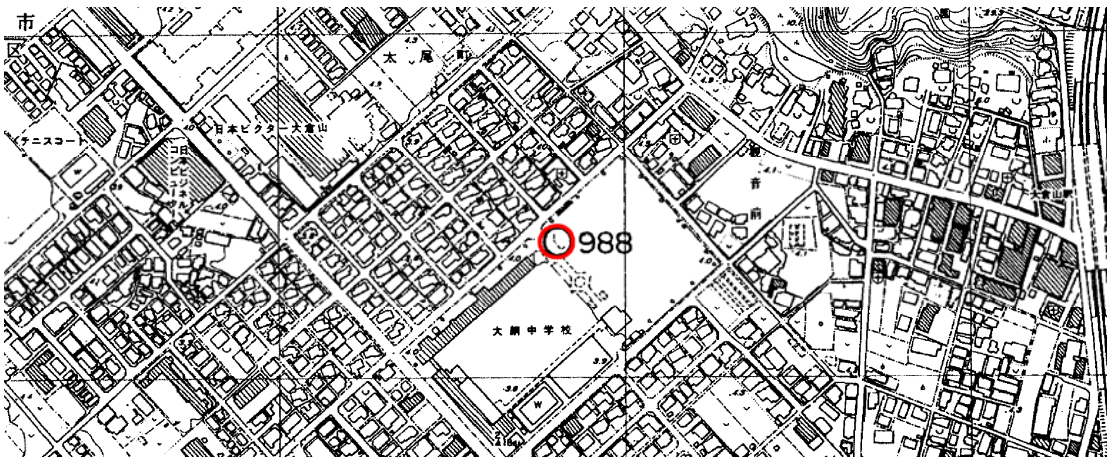

[備考]　　昭和　61　年　　3　月　　11　日　設置