


| | | | |
|---------|----------------------------|----|---------|
| 標識番号 | 989 | | |
| 所在地 | 横浜市都筑区東山田町 315 地先 新北川橋 植樹帯 | | |
| 敷地所有者 | 横浜市 | 地目 | 公衆用道路 |
| 標識種類 | 標石 • 金属標 | 埋設 | 地上 • 地中 |
| 隣接点との距離 | | | |

〔詳細図〕

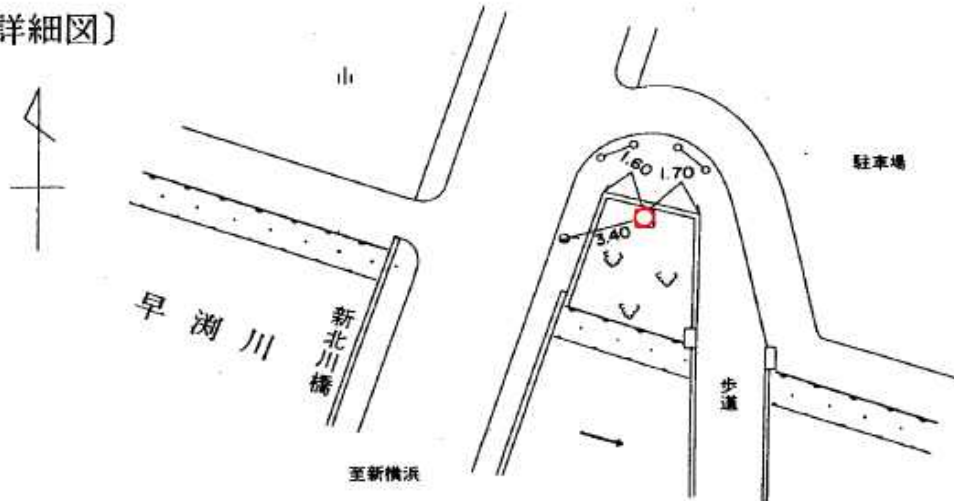

〔備考〕

平成 2 年 3 月 15 日設置