標識番号	991		
所在地	港北区小机町3211　横浜労災病院		
敷地所有者	横浜市	地目	宅地
標識種類	標石 • (金属標)	埋設	地上 • (地中)
隣接点との距離	975 ○ 0.968 km ○ 991 0.237 km ○ 974		

〔詳細図〕

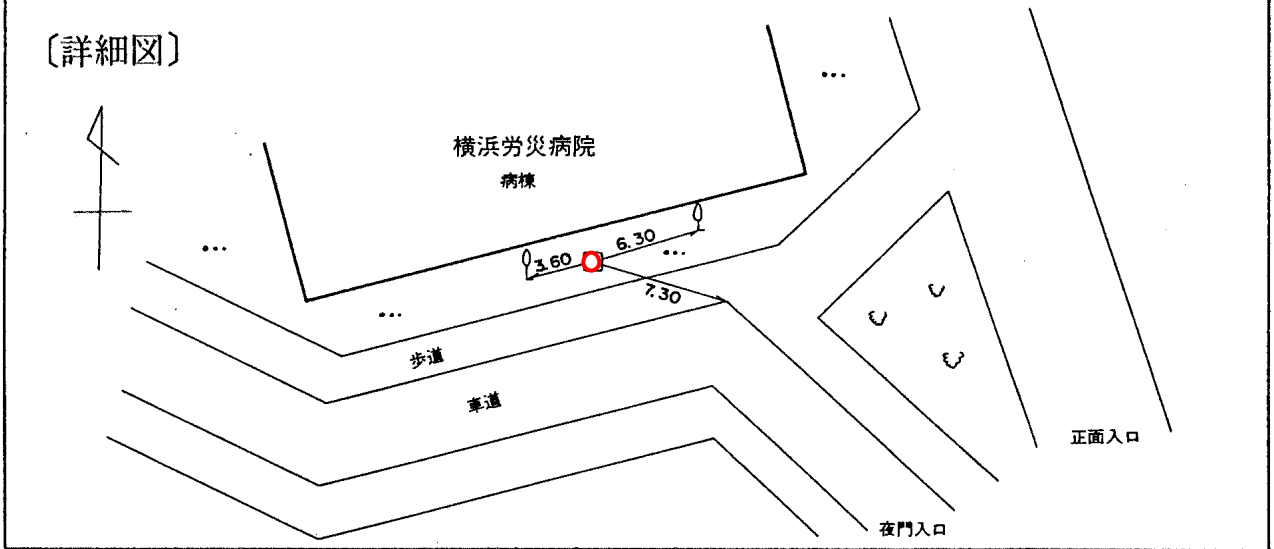

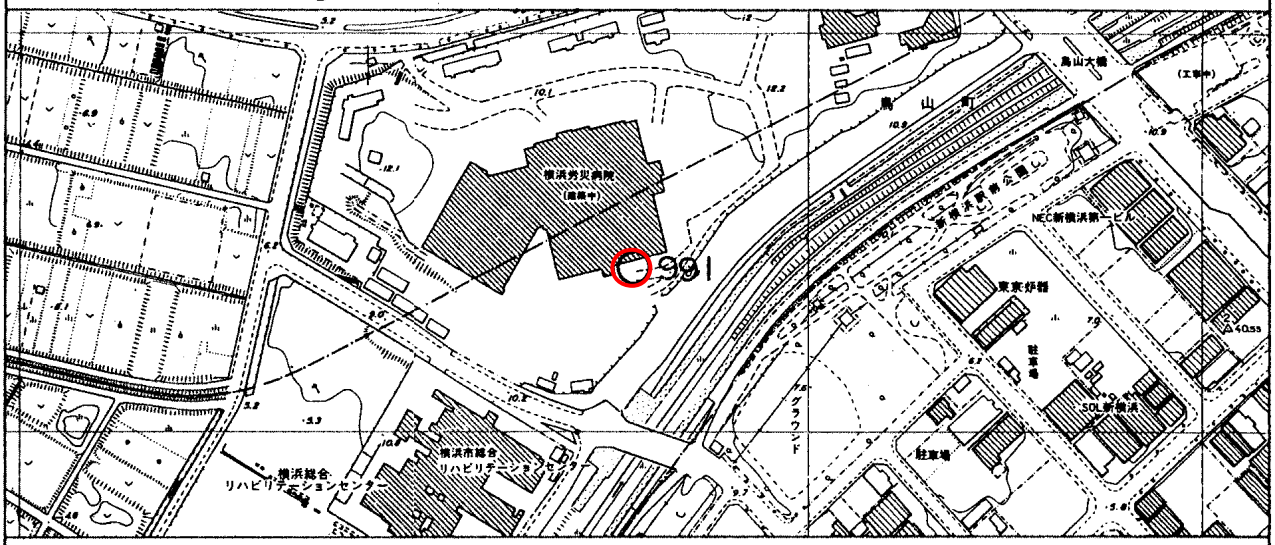

〔備考〕　平成　5　年　3　月　18　日設置