
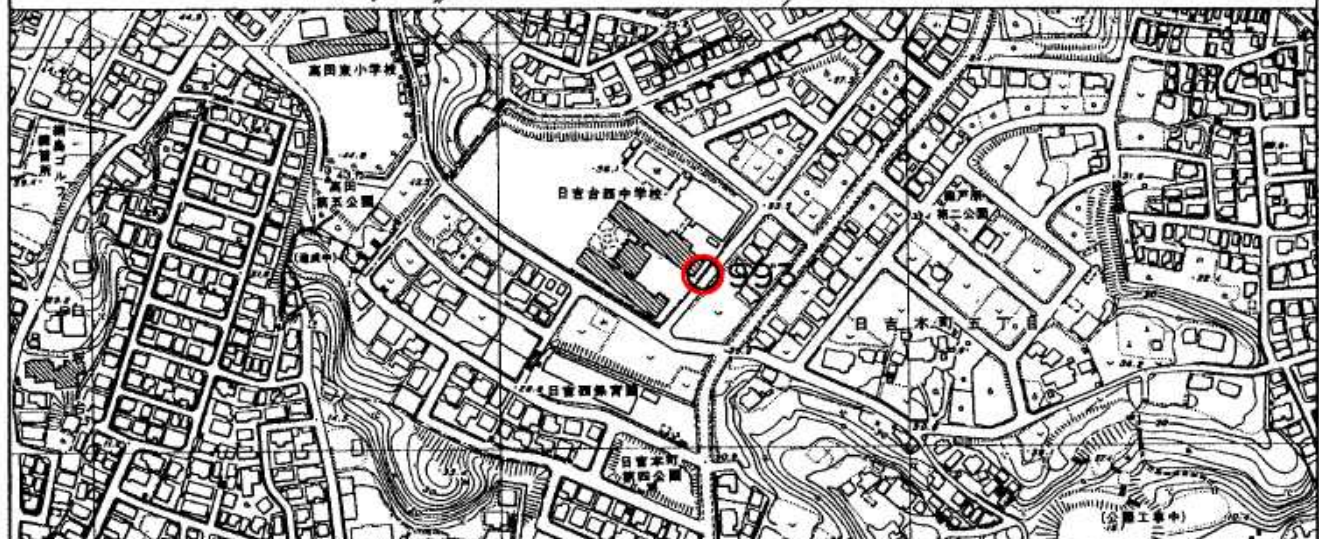


標識番号	993		
所在地	港北区日吉本町五丁目 44-1 日吉台西中学校		
敷地所有者	横浜市	地目	宅地
標識種類	標石 • 金属標	埋設	地上 • 地中
隣接点との距離			

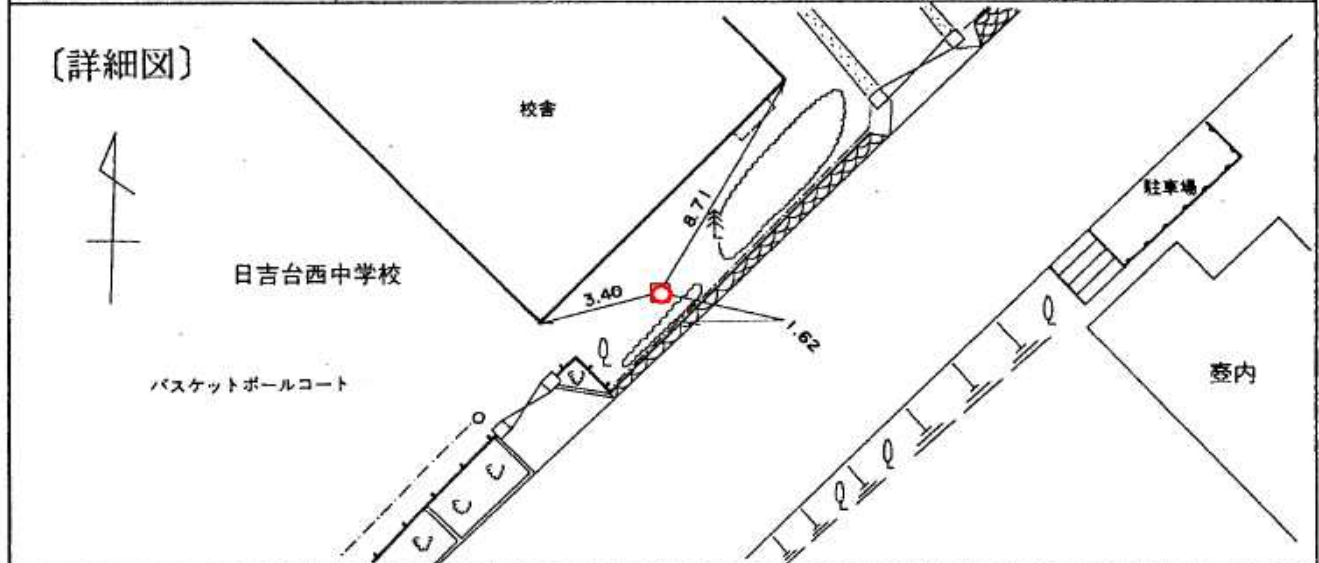

〔備考〕 平成 7 年 5 月 19 日設置