標識番号	Ａ － 13		
所在地	旭区笹野台　4丁目48-1 笹野台小学校		
敷地所有者	横浜市	地目	公有地
標識種類	標石・(金属標)	埋設	地上・(地中)
隣接点との距離	Ａ－14　0.941km　Ａ－13　0.716km　Ａ－12		

詳細図）

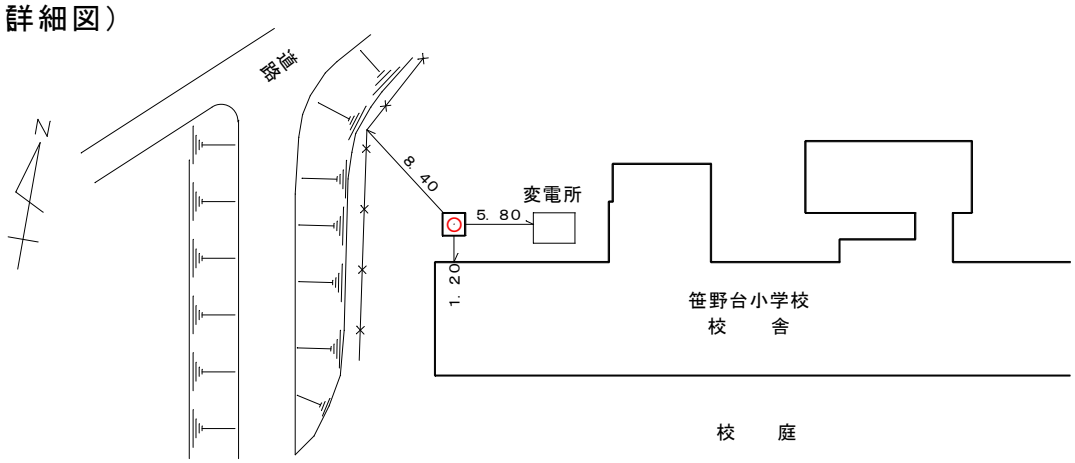

（備考）　昭和　47 年　12 月　1 日設置