


標 識 番 号	A - 18		
所 在 地	旭区本村町39		
敷地所有者	神明社	地目	境内地
標 識 種 類	標石・ <u>金属標</u>	埋設	地上 <u>地中</u>
隣接点との距離	<p style="text-align: center;"> A-19 A-18 A-17 ○—————○—————○ 1.136km 0.992km </p>		

詳細図)

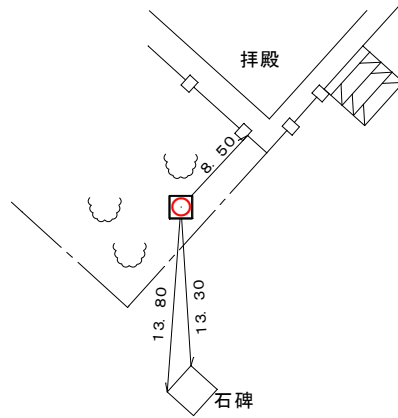

(備考)

昭和 49 年 12 月 1 日設置