


標識番号	A-19		
所在地	旭区二俣川一丁目6 (二俣川一丁目公園)		
敷地所有者	横浜市	地目	公有地
標識種類	標石・ <b>金属標</b>	埋設	地上・ <b>地中</b>
隣接点との距離			

[詳細図]

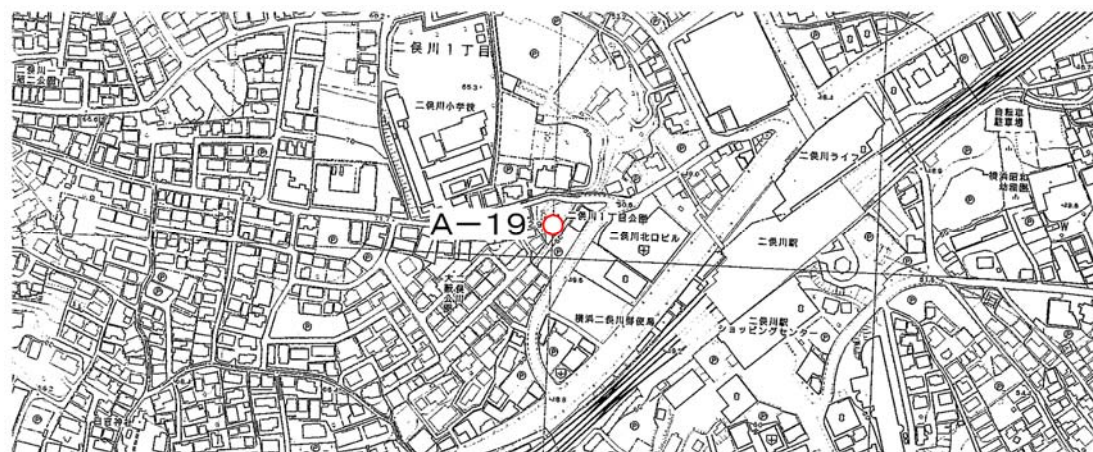

[備考]

昭和48年12月1日設置