標識番号	A － 20		
所在地	旭区さちが丘５９-３　長昌寺		
敷地所有者	長　昌　寺	地目	境内地
標識種類	標　石 ・(金属標)	埋設	地上 ・(地中)
隣接点との距離	A－21　0.944km　A－20　0.983km　A－19		

詳細図）

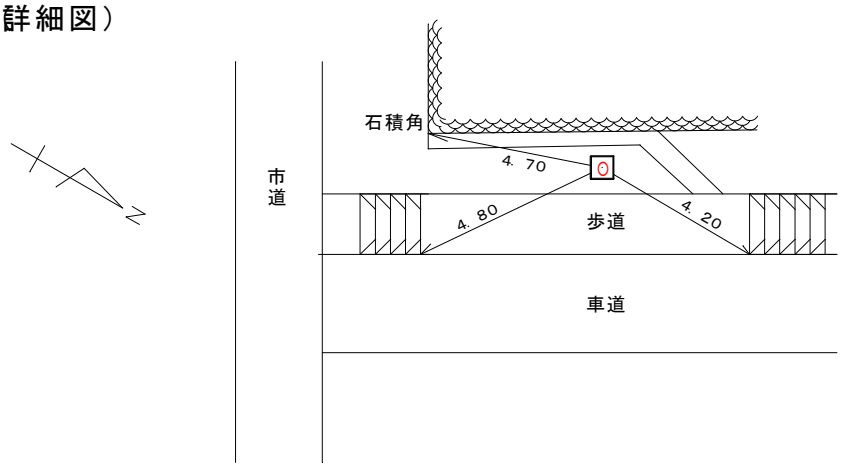

（備考）　昭和　49 年　12 月　1 日設置