


標識番号	A-21		
所在地	旭区善部町 101		
敷地所有者	三輪幼稚園	地目	宅地
標識種類	標石・ 金属標	埋設	地上・ 地中
隣接点との距離			

[詳細図]

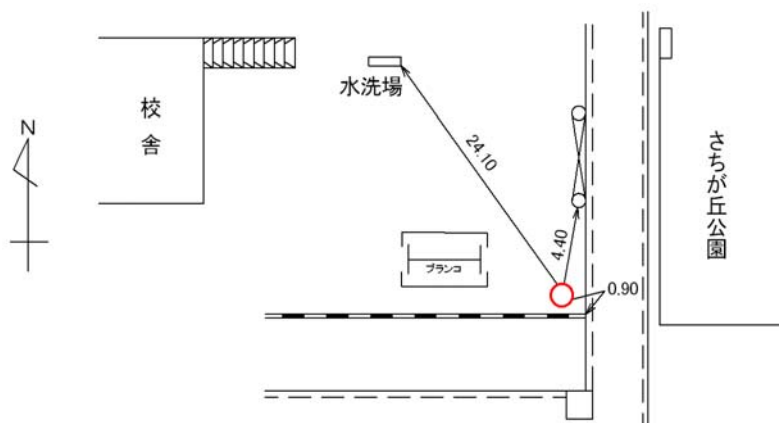

[備考]

昭和 49 年 12 月 1 日設置