標識番号	Ａ － ５		
所在地	旭区今宿南町１７０１		
敷地所有者	金沢工業K. K.	地目	宅地
標識種類	標石・(金属標)	埋設	地上・(地中)
隣接点との距離	Ａ－４ 0. 969km Ａ－５ 0. 777km Ａ－６		

詳細図）

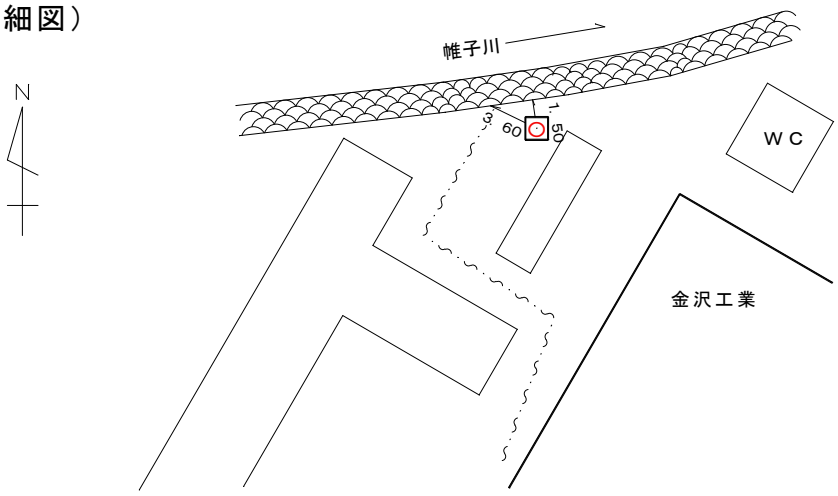

（備考）　昭和　47 年　12 月　1 日設置