


標識番号	K-10		
所在地	港南区港南中央通10-1(港南公会堂)		
敷地所有者	横浜市	地目	公有地
標識種類	標石・ 金属標	埋設	地上・ 地中
隣接点との距離			

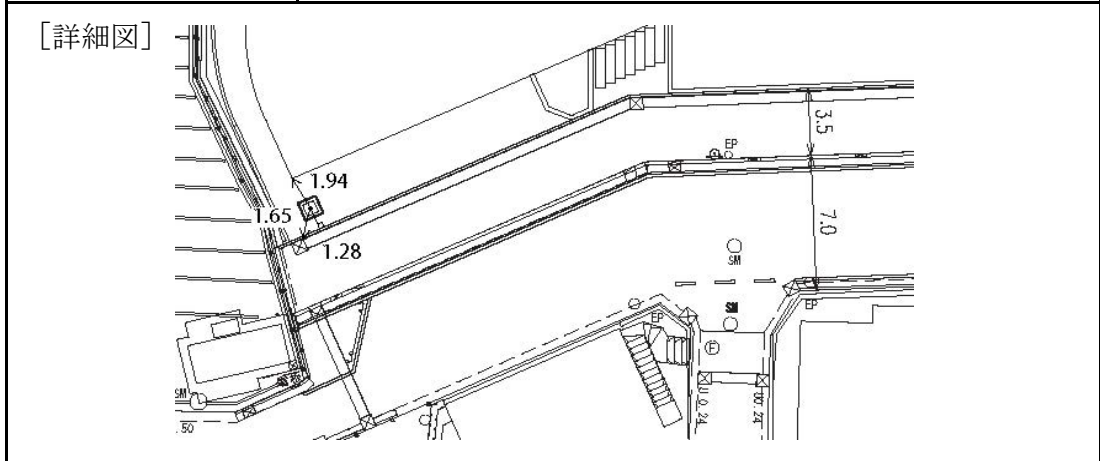

[備考] 昭和 47 年 12 月 01 日 設置
令和 03 年 03 月 26 日 移設