


標識番号	K-11		
所在地	港南区日野二丁目 10-2		
敷地所有者		地目	宅地
標識種類	標石・ <b>金属標</b>	埋設	地上・ <b>地中</b>
隣接点との距離			

[詳細図]

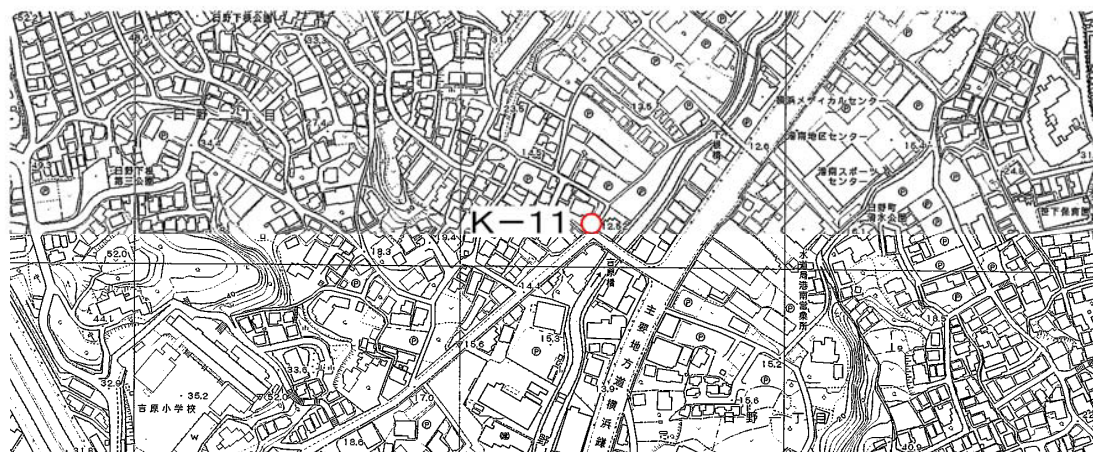

[備考]

昭和 49 年 12 月 1 日設置