
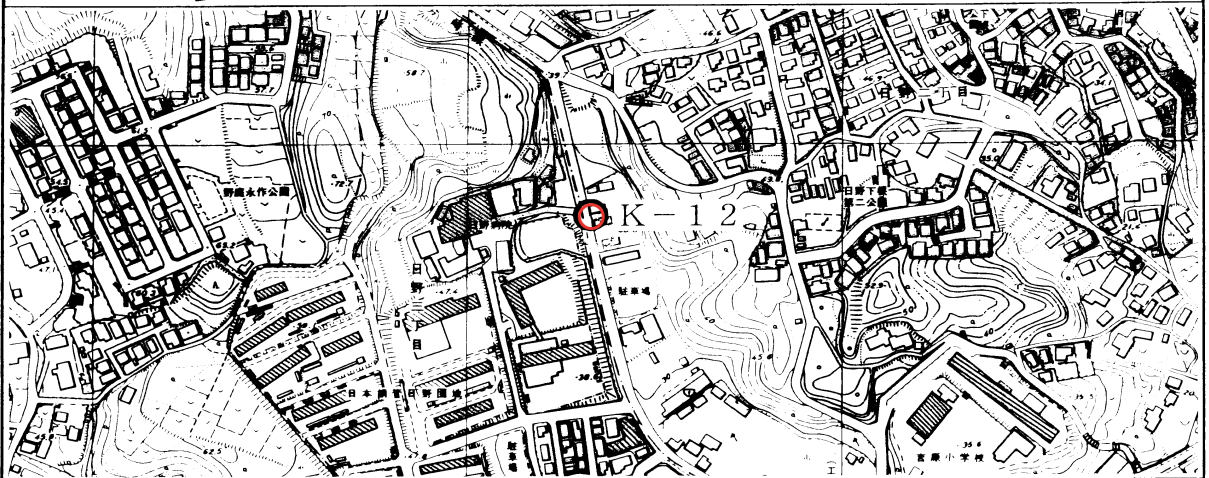


標識番号	K-12		
所在地	港南区日野二丁目22		
敷地所有者	横山登	地目	宅地
標識種類	標石・ <b>金属標</b>	埋設	地上・ <b>地中</b>
隣接点との距離	<div style="display: flex; justify-content: space-around; align-items: center;"> <div style="text-align: center;">             K-11 ○           </div> <div style="text-align: center;">             K-12 ○           </div> <div style="text-align: center;">             K-13 ○           </div> </div> <p style="text-align: center;"> <span style="margin-right: 100px;">0.797 km</span> <span>0.526 km</span> </p>		

〔詳細図〕

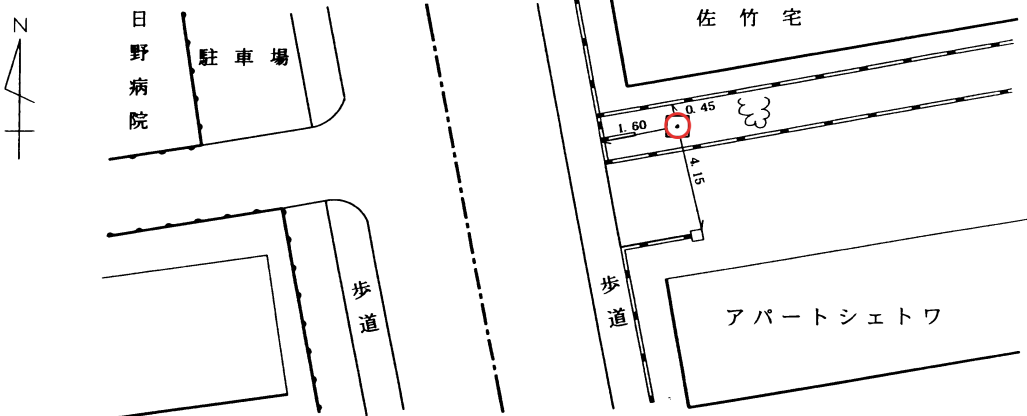

〔備考〕

昭和 49 年 12 月 1 日設置