


標識番号	K-19		
所在地	港南区日野南二丁目1		
敷地所有者		地目	宅地
標識種類	標石・ 金属標	埋設	地上・ 地中
隣接点との距離			

[詳細図]

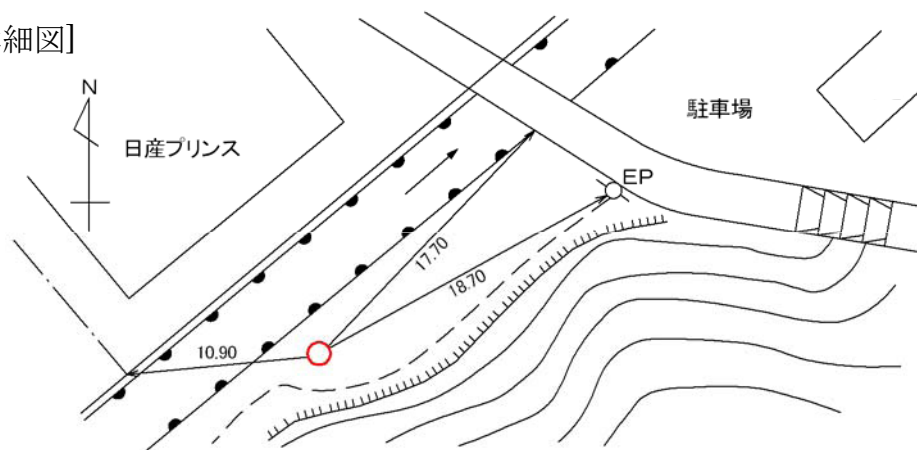

[備考]

昭和52年12月1日設置