標識番号	K － 22		
所在地	港南区港南台八丁目 4-41　　資源循環局港南工場		
敷地所有者	横　　浜　　市	地　　目	公有地
標識種類	標　石・(金属標)	埋　　設	地上・(地中)
隣接点との距離	K－23　　K－22　　K－21 1.254km　　0.897km		

（詳細図）

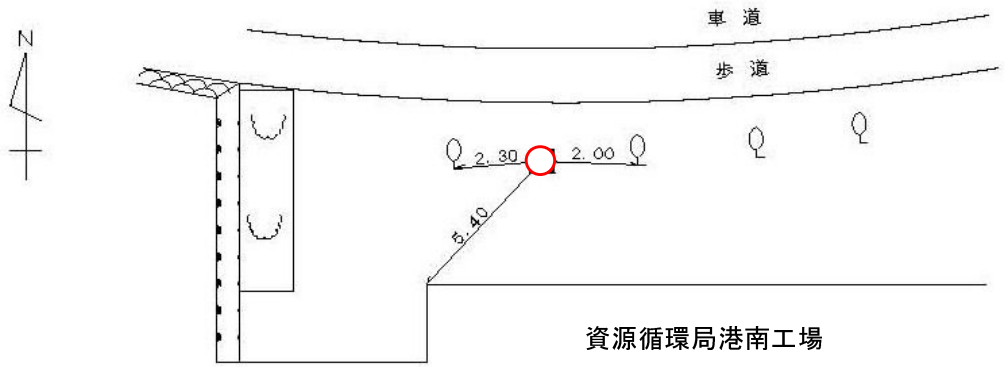

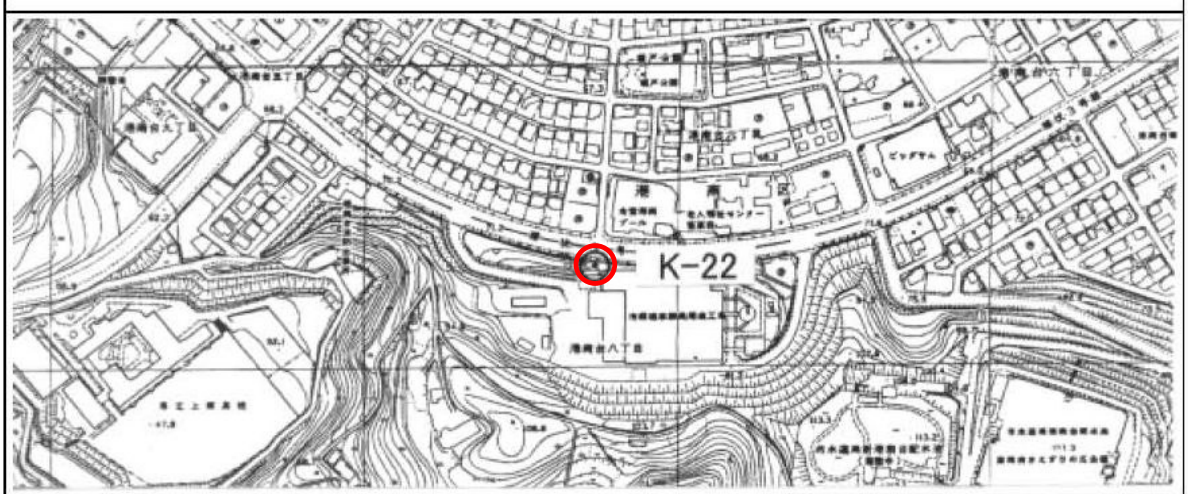

（備考）　　昭和　53 年　12 月　1 日設置