標識番号	K－23		
所在地	港南区港南台九丁目18　(県立横浜明朋高等学校)		
敷地所有者	神奈川県	地目	宅地
標識種類	標石・(金属標)	埋設	地上・(地中)
隣接点との距離	K-20 ○ 1.232km ○ K-23 ○ 1.245km ○ K-22		

〔詳細図〕

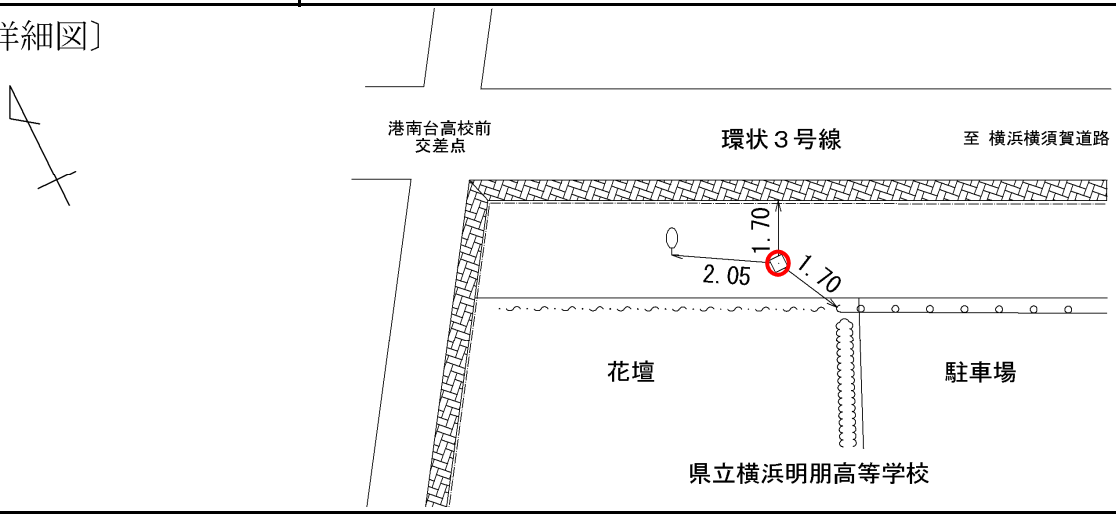

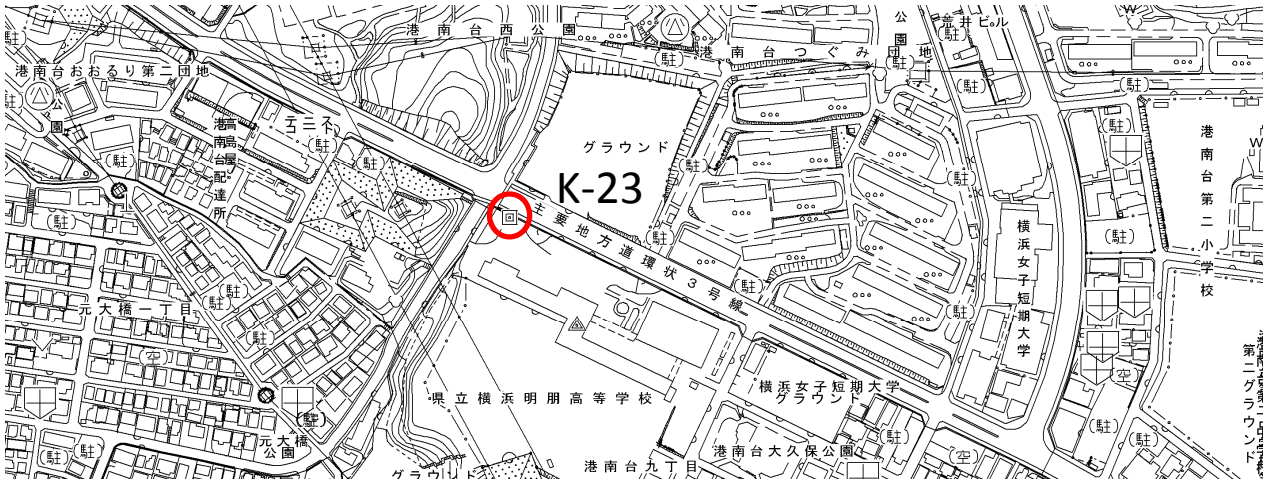

(備考)　　昭和　53　年　12　月　　1　日　設置