標識番号	K － 24		
所在地	港南区日限山一丁目66 日限山公園		
敷地所有者	横浜市	地目	公有地
標識種類	標石・(金属標)	埋設	地上・(地中)
隣接点との距離	T－79 0.771km K－24 1.203km K－15		

詳細図）

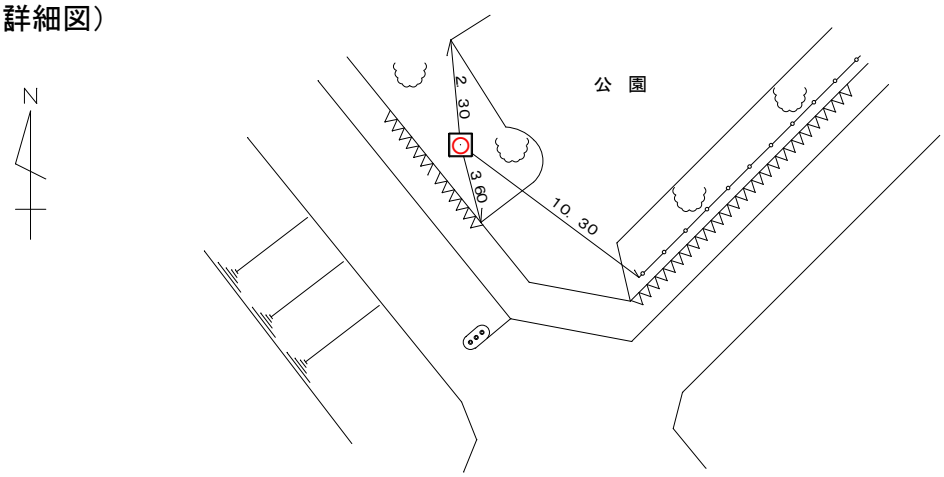

（備考） 昭和 54 年 12 月 1 日設置