標識番号	K-3		
所在地	港南区上大岡西三丁目 2-21		
敷地所有者	江ノ島鎌倉観光 K.K	地目	宅地
標識種類	(標石) ・ 金属標	埋設	(地上) ・ 地中
隣接点との距離	K－4 ○ 0.287Km ○ K－3 ○ I －10831		

[詳細図]

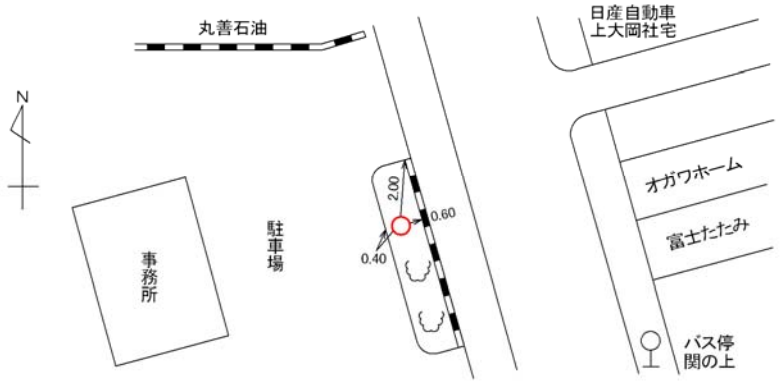

[備考]

昭和 61 年 1 月 11 日設置

移転改理

旧　11.8050

新　11.9202