標識番号	Ｋ － ８		
所在地	港南区日野七丁目１１－１　日野小学校		
敷地所有者	横　　浜　　市	地　目	公有地
標識種類	標　石・(金属標)	埋　設	地上・(地中)
隣接点との距離	Ｋ－１９　1．148km　Ｋ－８　0．856km　Ｋ－９		

詳細図）

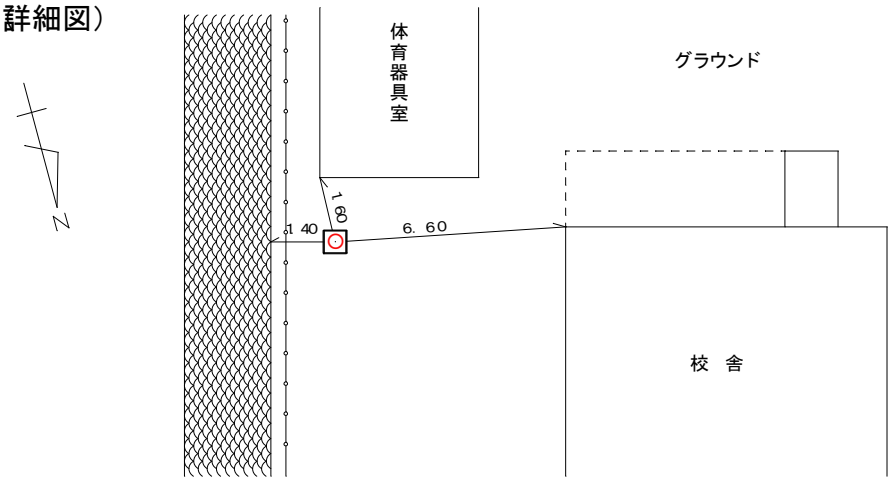

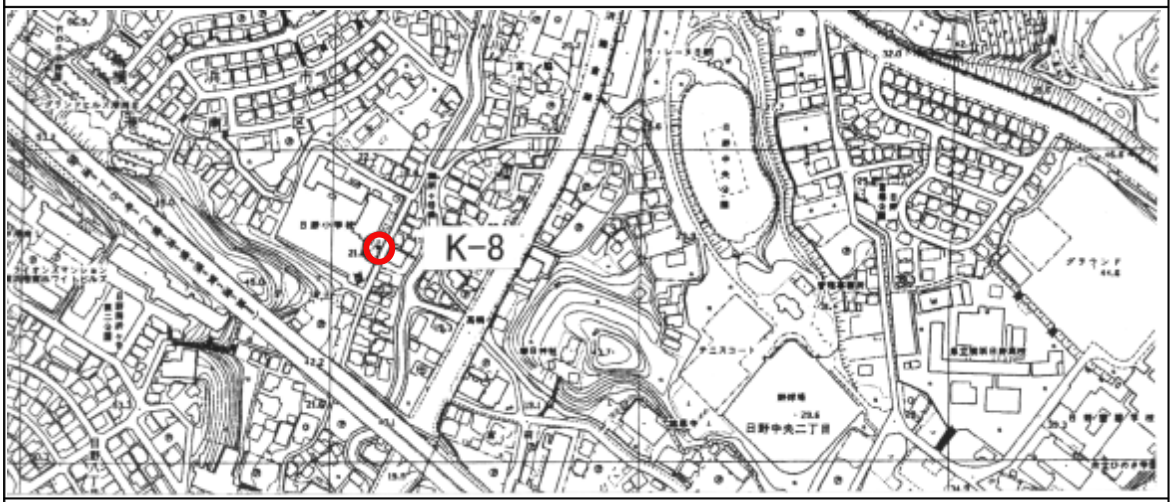

（備考　）　　昭和　47 年　12 月　1 日設置