
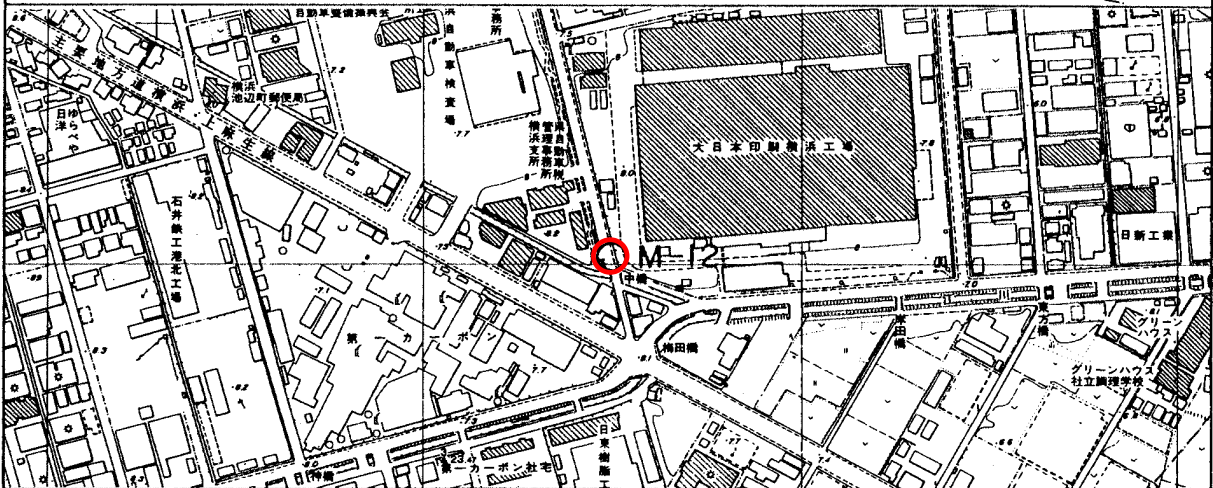


標識番号	M-12		
所在地	都筑区池辺町3500地先 大日本印刷工場側溝端		
敷地所有者	横浜市	地目	公衆用道路
標識種類	標石 • 金属標	埋設	地上 • 地中
隣接点との距離			

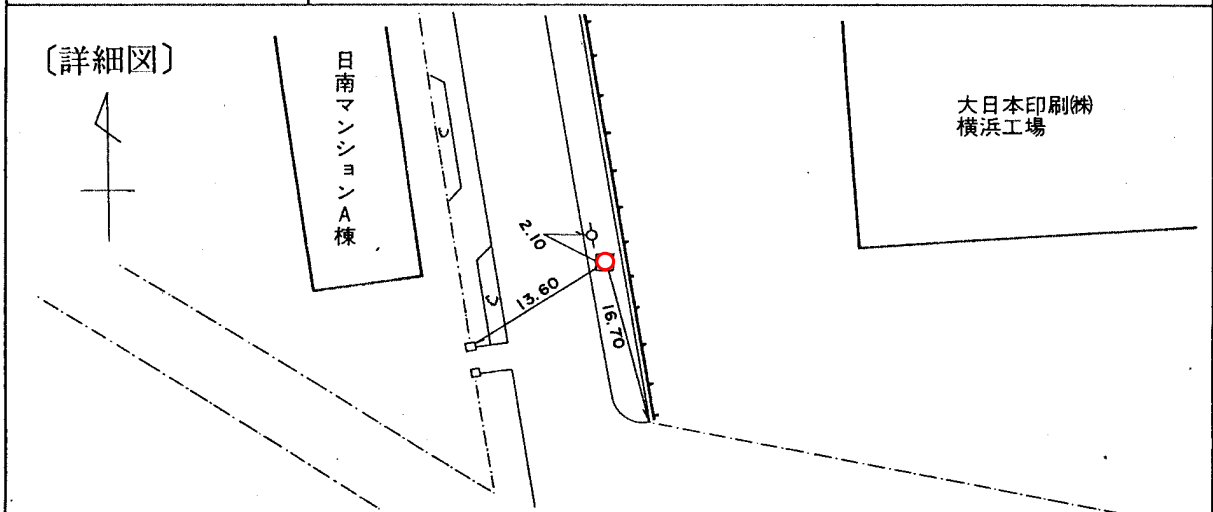

(備考) 昭和 45 年 1 月 1 日設置