


標識番号	M-23		
所在地	都筑区川和町 280 (株キョウデン)		
敷地所有者	(株キョウデン)	地目	宅地
標識種類	標石・ <b>金属標</b>	埋設	地上・ <b>地中</b>
隣接点との距離	M-60 ○	M-23 ○	M-24 ○
	0.476km		0.617km

[詳細図]

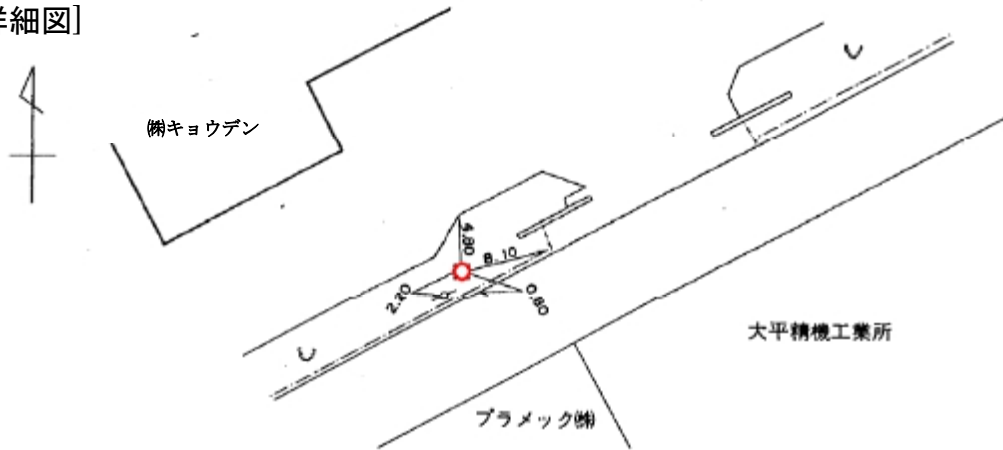

[備考] 昭和 61 年 1 月 9 日 設置