


標識番号	M-34		
所在地	青葉区荏田町 494-8 かたらい宿公園		
敷地所有者	横浜市	地目	公園
標識種類	標石・ 金属標	埋設	地上・ 地中
隣接点との距離	<div style="display: flex; align-items: center; justify-content: space-between;"> 992 M-34 I 11047 </div> <div style="display: flex; align-items: center; justify-content: space-between; margin-top: 5px;"> ○ ○ ○ </div> <div style="display: flex; align-items: center; justify-content: space-between; margin-top: 5px;"> 1.851km 0.793km </div>		

[詳細図]

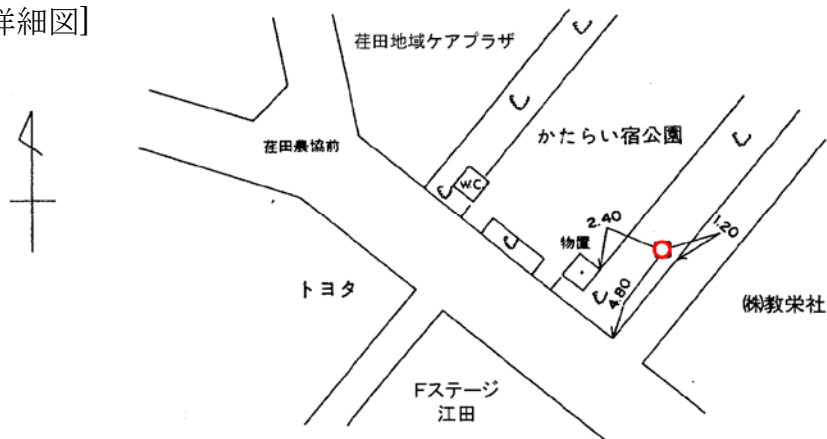

[備考] 平成 6 年 4 月 3 日 設置