
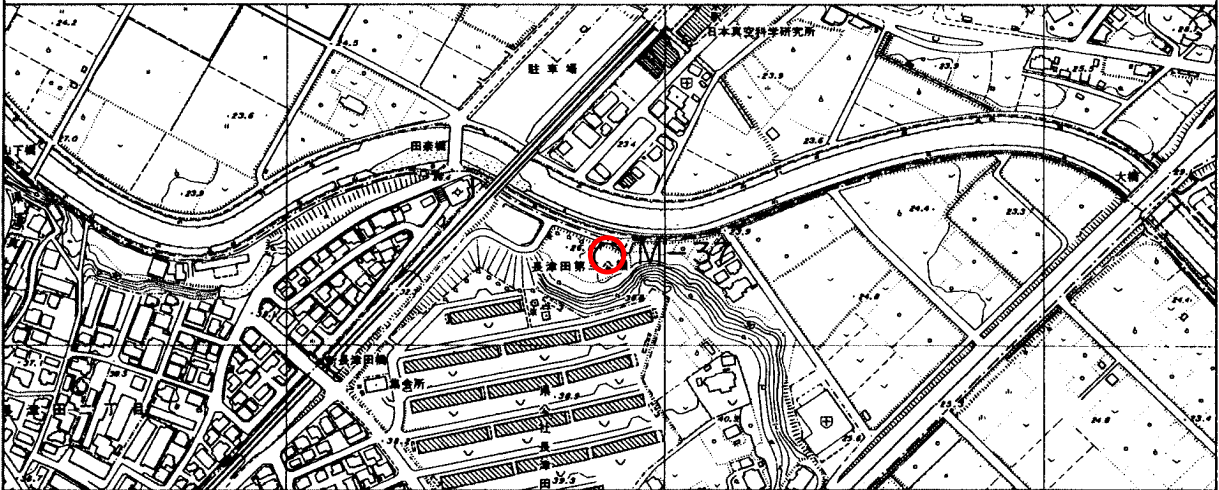
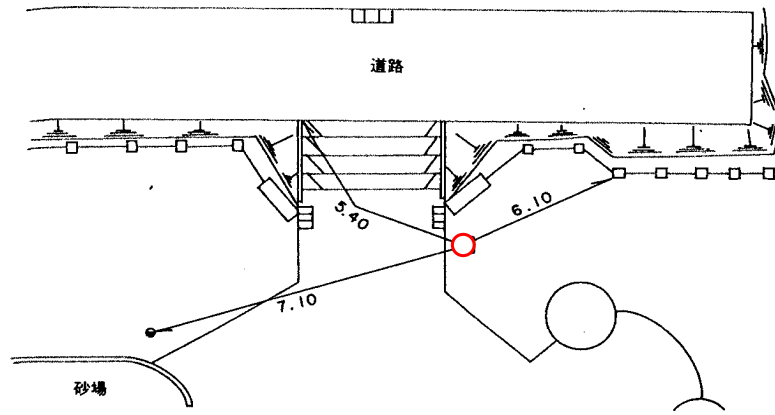


標識番号	M-37		
所在地	緑区長津田1-22 長津田第三公園		
敷地所有者	横浜市	地目	公有地
標識種類	標石 • 金属標	埋設	地上 • 地中
隣接点との距離			

〔詳細図〕

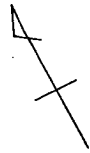

〔備考〕

昭和 47 年 12 月 1 日設置