
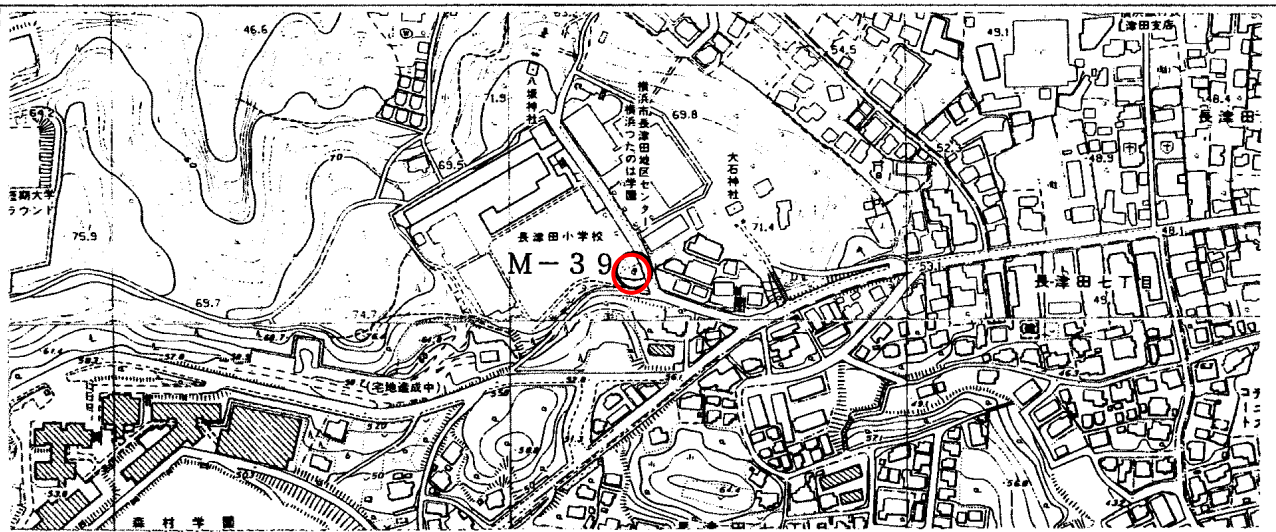


標識番号	M - 3 9		
所在地	緑区長津田町2330 (長津田小学校)		
敷地所有者	横浜市	地目	学校用地
標識種類	標石・ <b>金属標</b>	埋設	地上・ <b>地中</b>
隣接点との距離			

(詳細図)

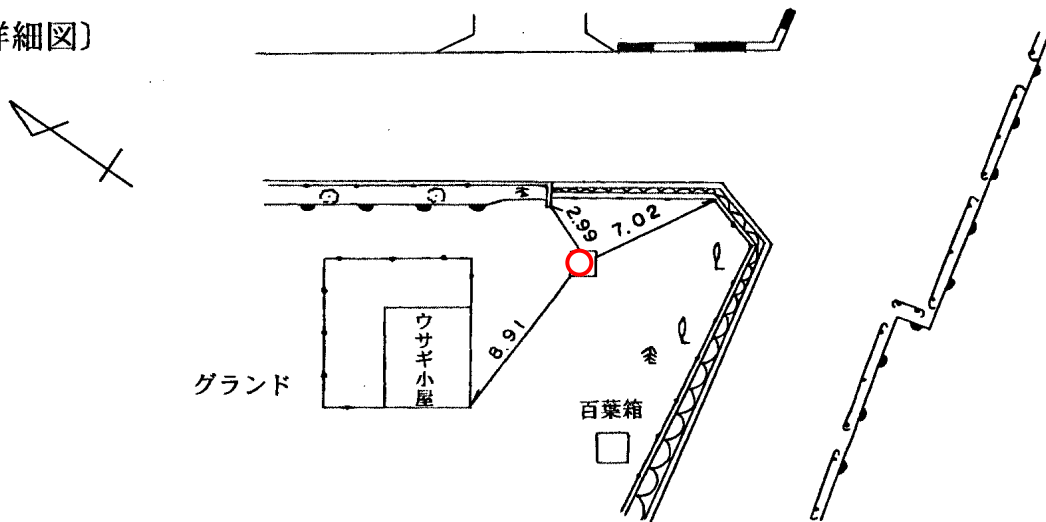

(備考)

昭和47年12月1日設置