


標識番号	M-4		
所在地	都筑区大熊町497 大熊町公園		
敷地所有者	杉山神社	地目	境内地
標識種類	標石 • 金属標	埋設	地上 • 地中
隣接点との距離			

〔詳細図〕

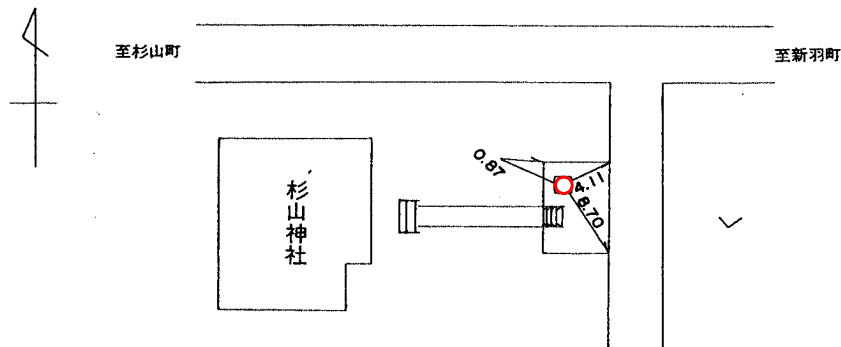

〔備考〕

昭和 45 年 1 月 1 日設置