
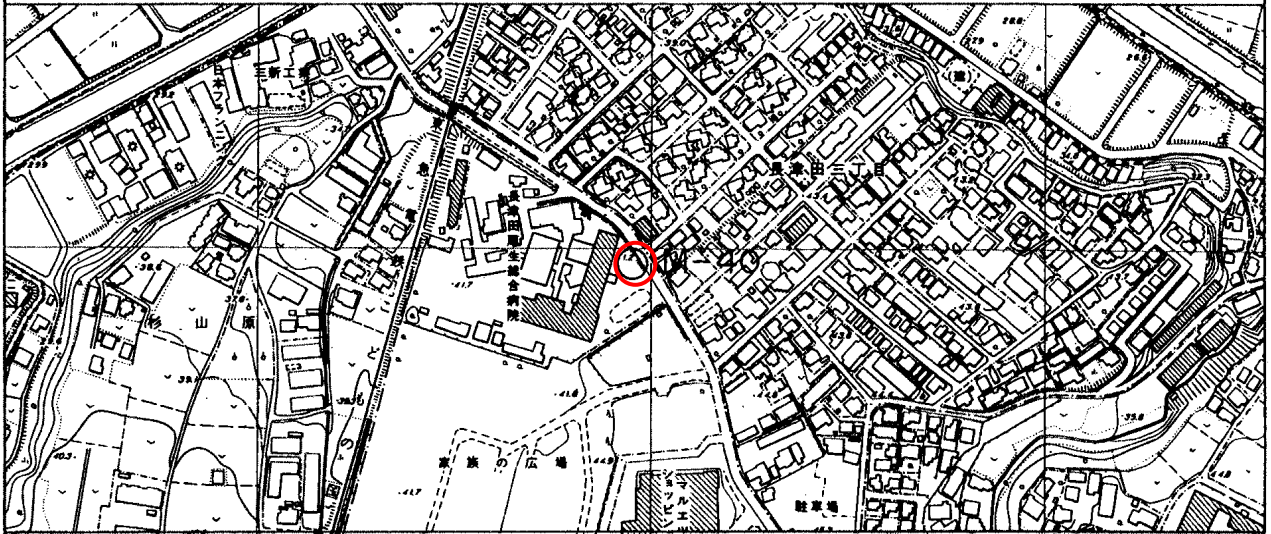


標識番号	M-40		
所在地	緑区長津田4-23-1 長津田厚生総合病院		
敷地所有者	長津田厚生総合病院	地目	宅地
標識種類	標石 • 金属標	埋設	地上 • 地中
隣接点との距離			

〔詳細図〕

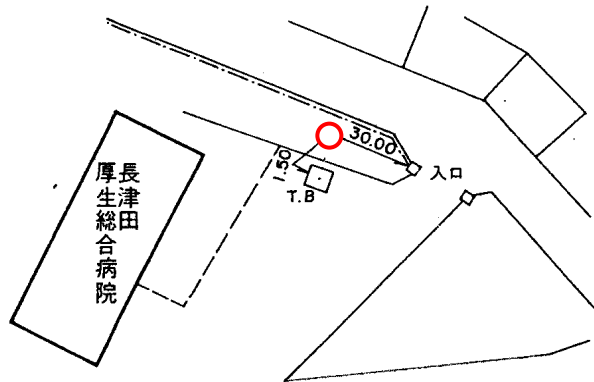

〔備考〕

昭和 47 年 12 月 1 日設置