
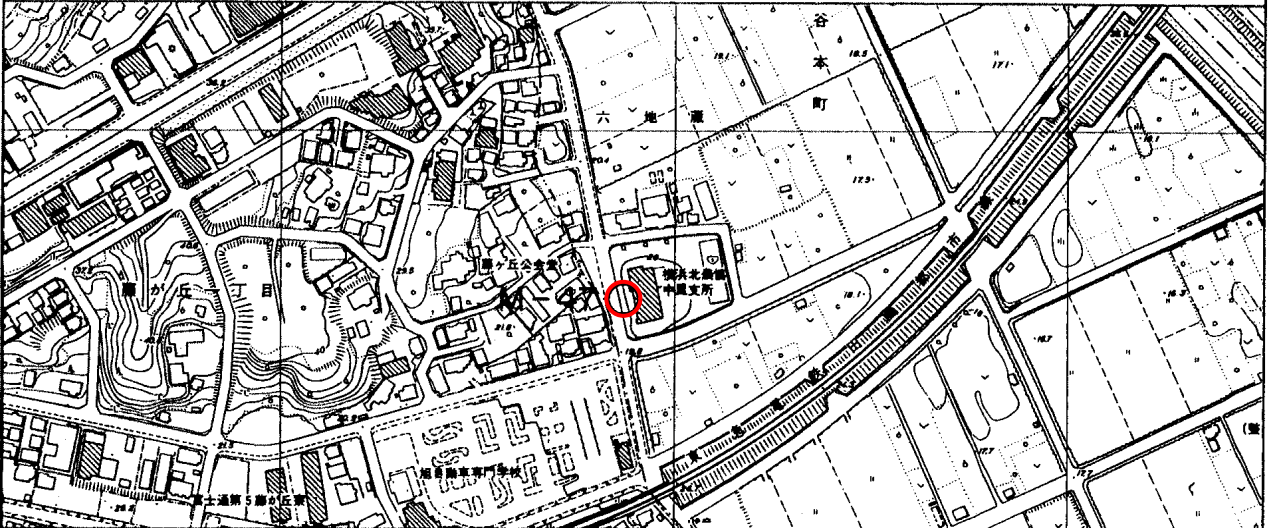


標識番号	M-47		
所在地	青葉区下谷本町40-2		
敷地所有者	横浜北農業協同組合	地目	宅地
標識種類	標石 • <b>金属標</b>	埋設	地上 • <b>地中</b>
隣接点との距離			

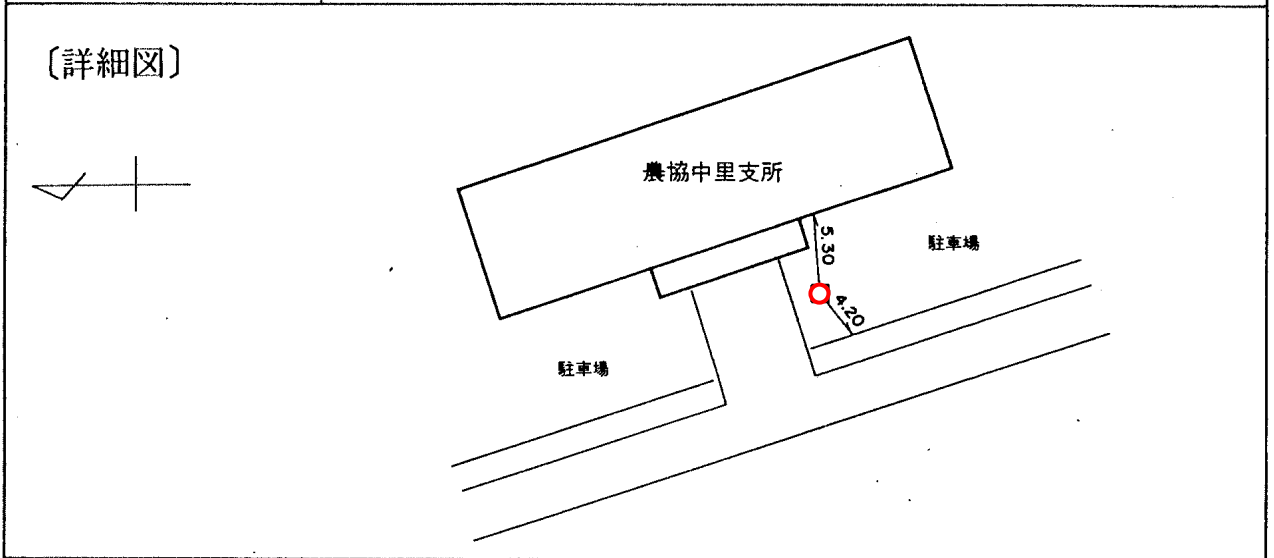

(備考) 昭和 47 年 12 月 1 日設置