


|         |               |    |         |
|---------|---------------|----|---------|
| 標識番号    | M-59          |    |         |
| 所在地     | 青葉区鉄町427 鉄小学校 |    |         |
| 敷地所有者   | 横浜市           | 地目 | 公有地     |
| 標識種類    | 標石 • 金属標      | 埋設 | 地上 • 地中 |
| 隣接点との距離 |               |    |         |

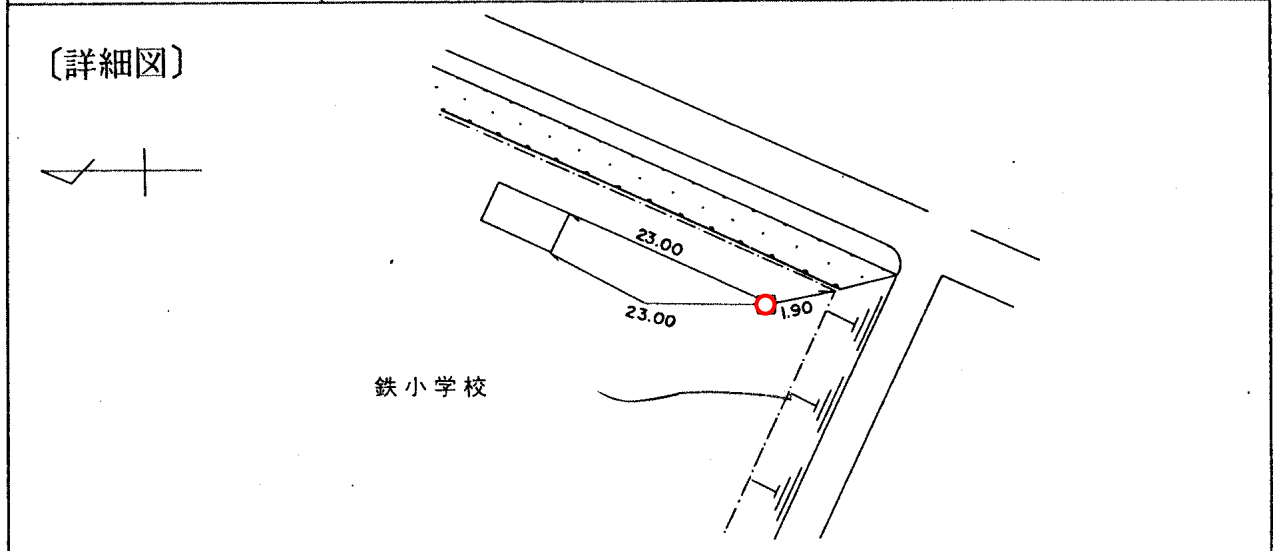

〔備考〕 昭和 49 年 12 月 1 日設置