
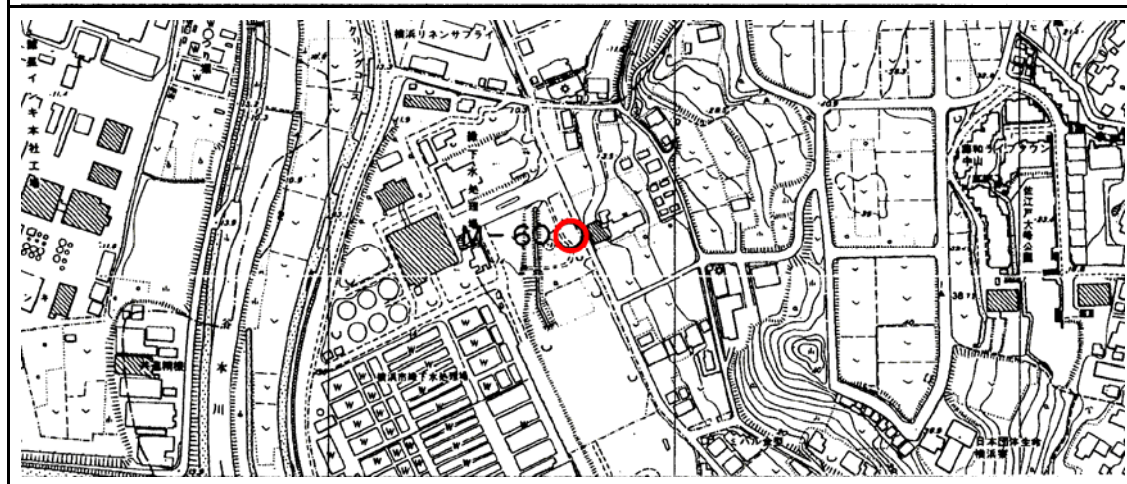


標識番号	M-60		
所在地	都筑区佐江戸町25 都筑水再生センター		
敷地所有者	横浜市	地目	公有地
標識種類	標石・ 金属標	埋設	地上・ 地中
隣接点との距離			

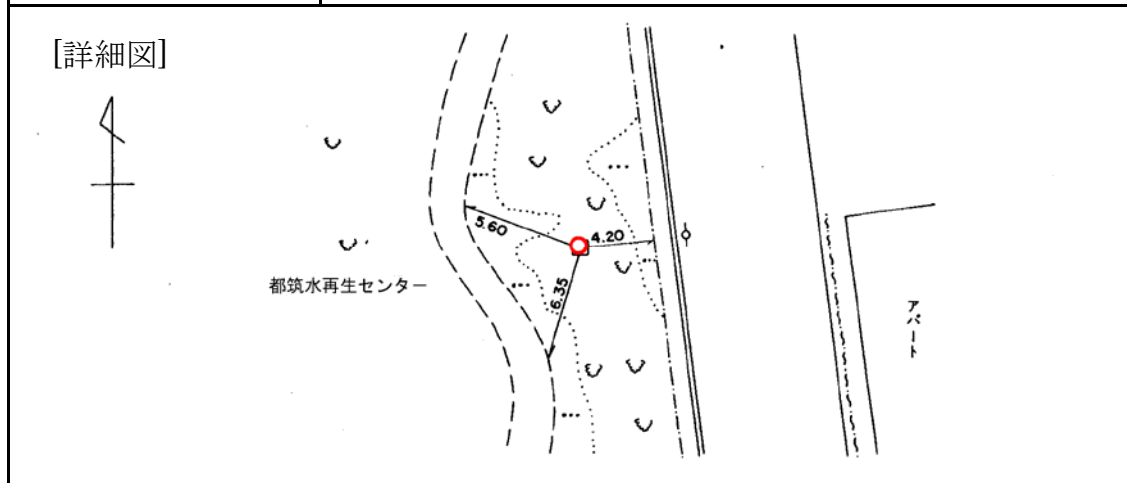

[備考] 昭和 52 年 12 月 1 日 設置