
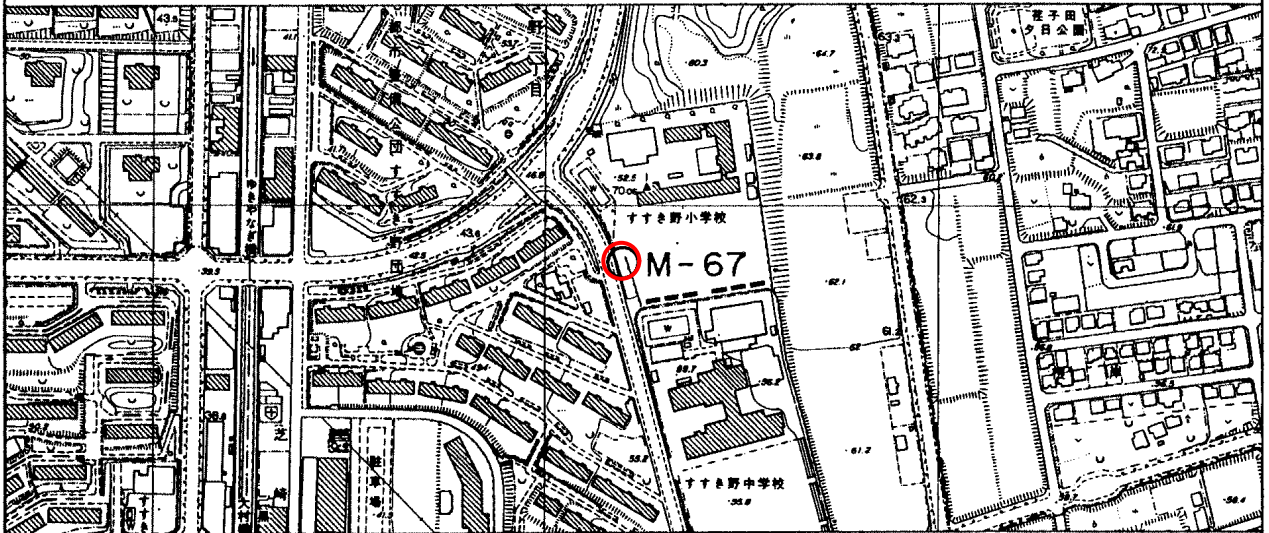


標識番号	M-67		
所在地	青葉区すすき野3-4 すすき野小学校		
敷地所有者	横浜市	地目	共有地
標識種類	標石 • <b>金属標</b>	埋設	地上 • <b>地中</b>
隣接点との距離			

〔詳細図〕

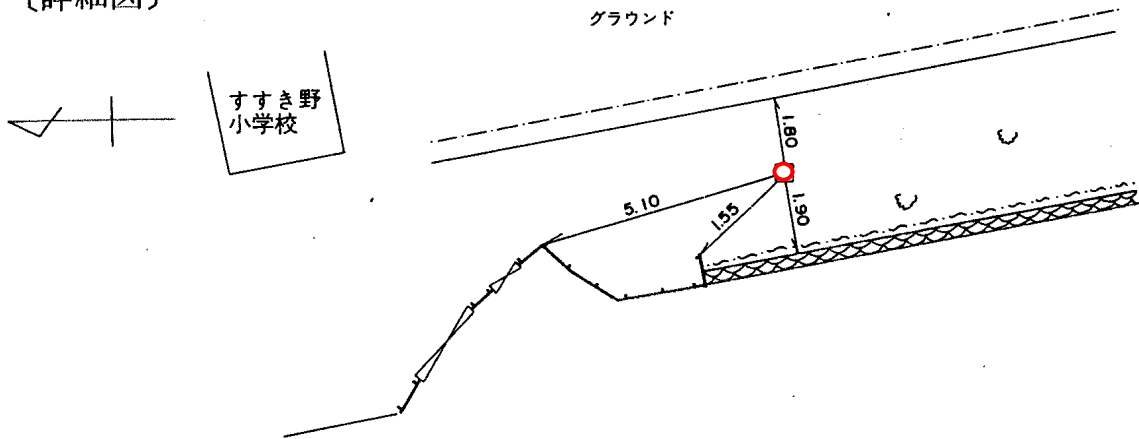

〔備考〕

平成元年2月22日設置