
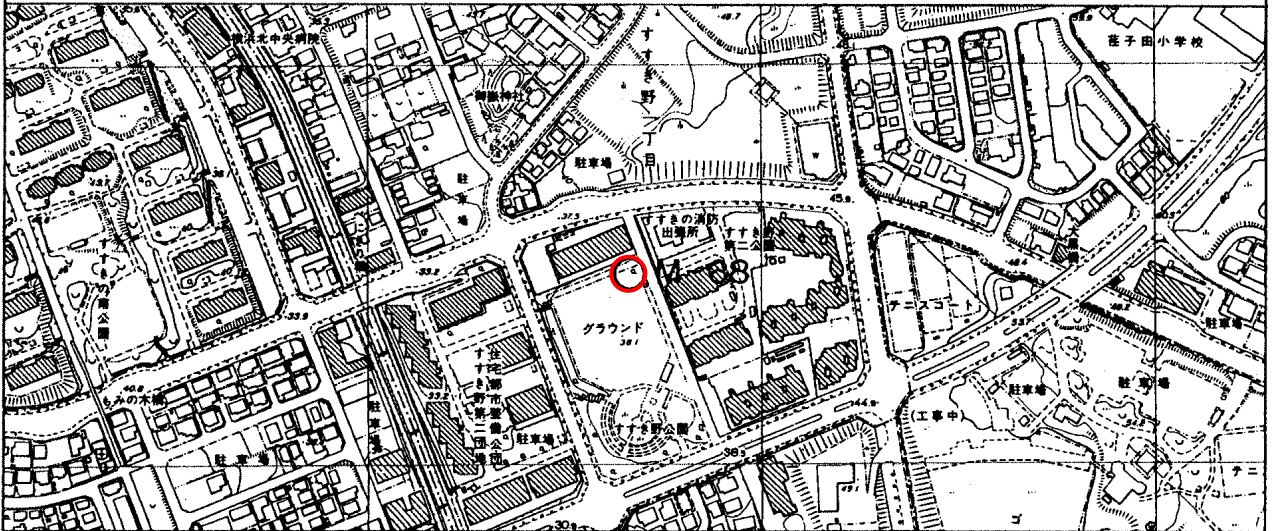


標識番号	M-68		
所在地	青葉区すすき野1-2 すずき野公園		
敷地所有者	横浜市	地目	公有地
標識種類	標石 • <b>金属標</b>	埋設	地上 • <b>地中</b>
隣接点との距離			

〔詳細図〕

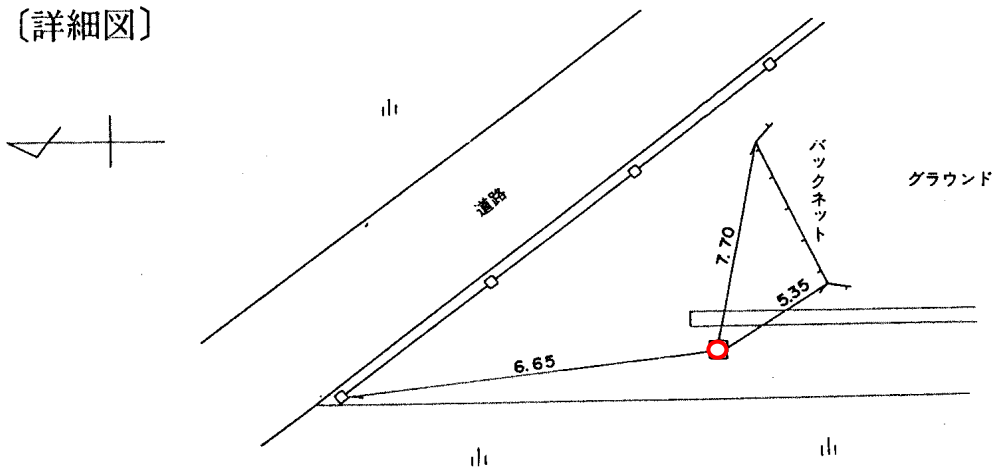

〔備考〕

昭和 56 年 12 月 13 日設置