
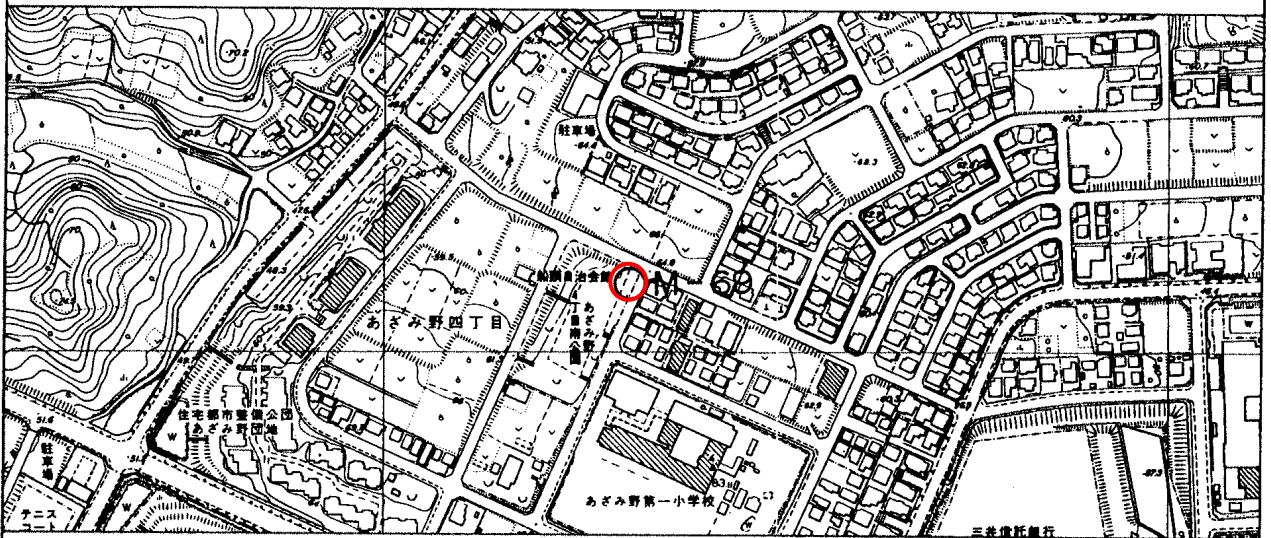


標識番号	M-69		
所在地	青葉区あざみ野4-5 南公園		
敷地所有者	横浜市	地目	公有地
標識種類	標石 • 金属標	埋設	地上 • 地中
隣接点との距離			

〔詳細図〕

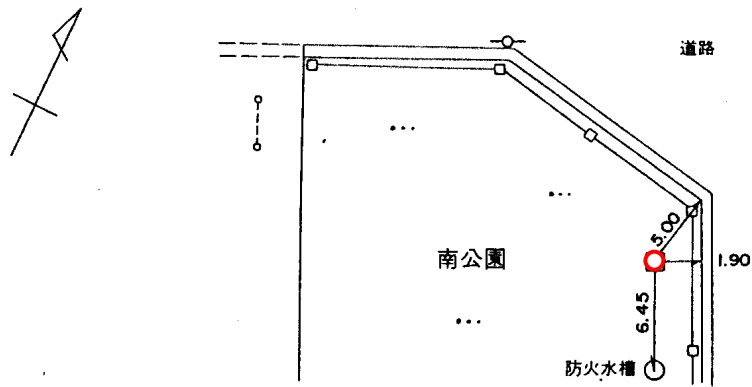

〔備考〕

昭和 56 年 12 月 6 日設置