標識番号	Ｍ － ７４		
所在地	青葉区すみよし台３６-３　　（奈良中学校）		
敷地所有者	横　浜　市	地　目	学校用地
標識種類	標石　・　(金属標)	埋　設	地上　・(地中)
隣接点との距離	Ｍ－９６　　Ｍ－７４　　Ｍ－７６ ０．４６６km　　０．７５９km		

〔詳細図〕

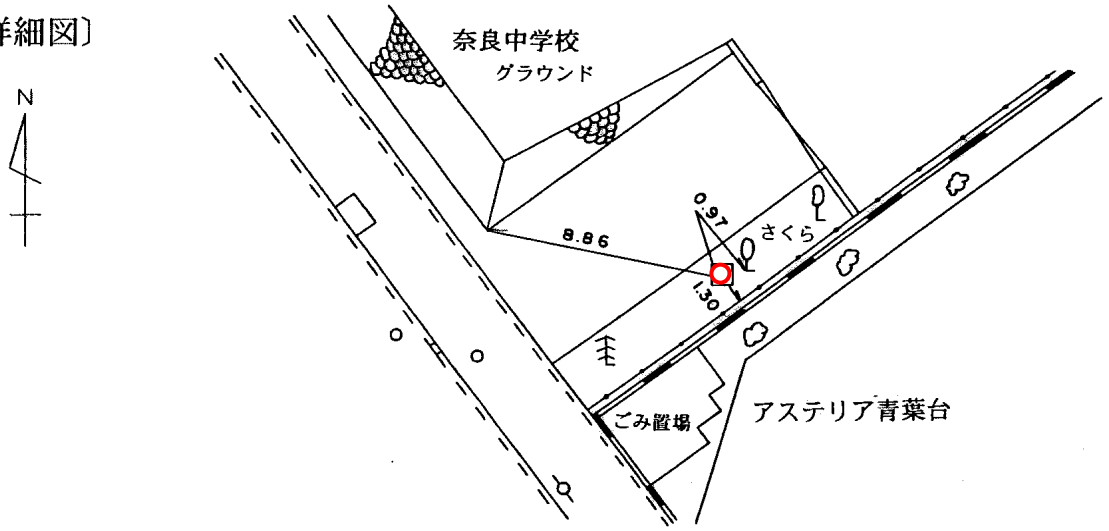

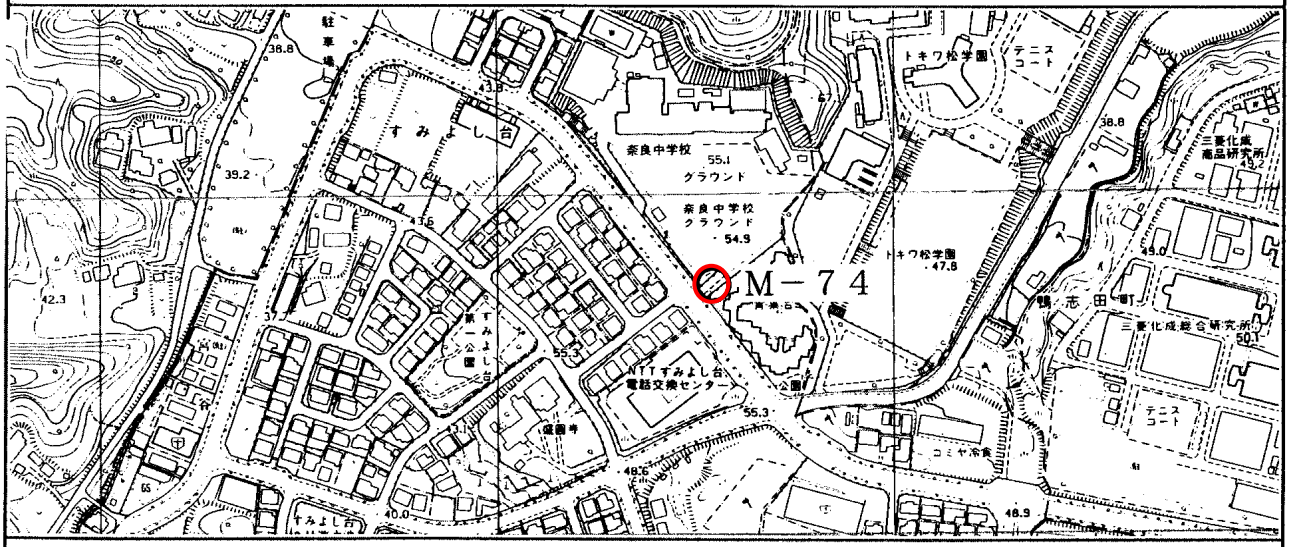

〔備考〕　　昭和 ５７ 年 １２ 月　 ７ 日 設置