
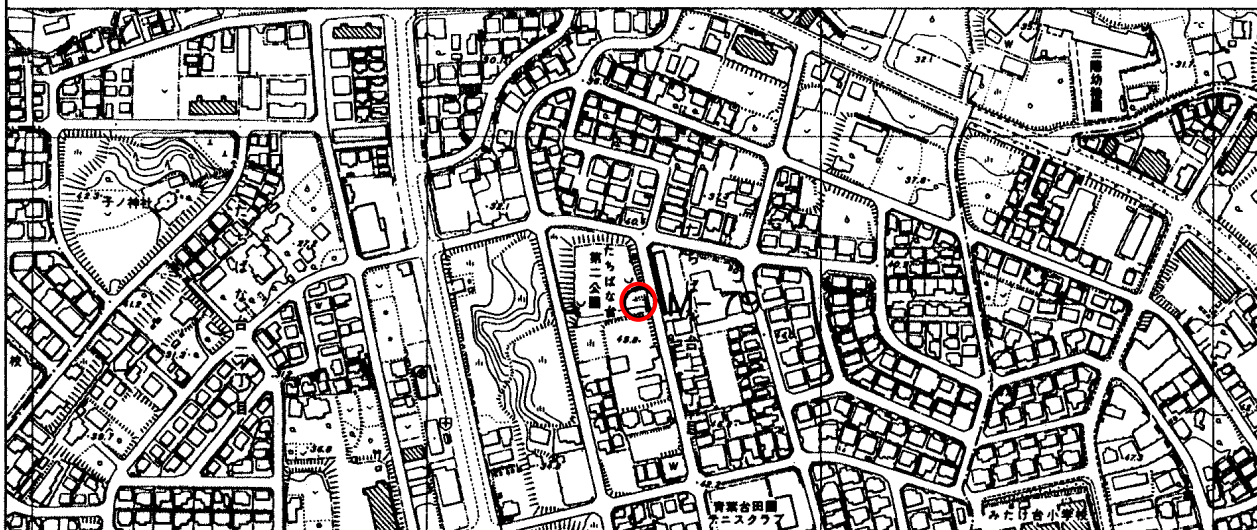


標識番号	M-79		
所在地	青葉区たちばな台1-12-7 たちばな台第2公園		
敷地所有者	横浜市	地目	公有地
標識種類	標石 • 金属標	埋設	地上 • 地中
隣接点との距離	<p>M-78                      M-79                      M-56</p> <p>○ ————— 0.741 km ————— ○ ————— 1.227 km ————— ○</p>		

〔詳細図〕

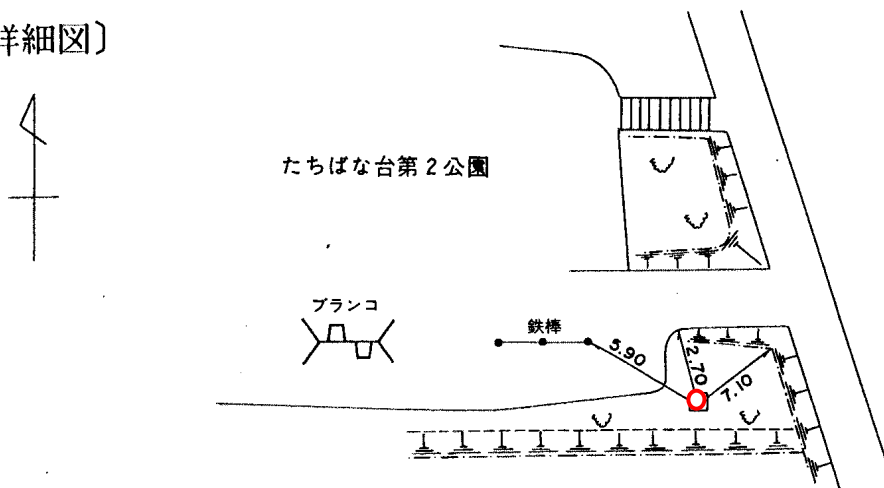

〔備考〕

昭和 57 年 12 月 6 日設置