


標識番号	M-81		
所在地	横浜市緑区竹山二丁目5 竹山二丁目北公園		
敷地所有者	横浜市	地目	公有地
標識種類	標石 • 金属標	埋設	地上 • 地中
隣接点との距離			

〔詳細図〕

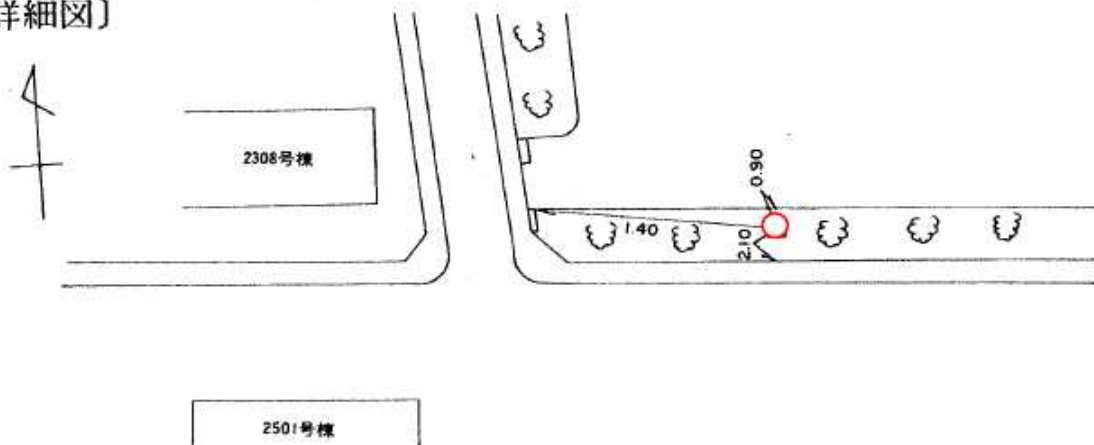

〔備考〕

昭和 61 年 1 月 10 日設置