
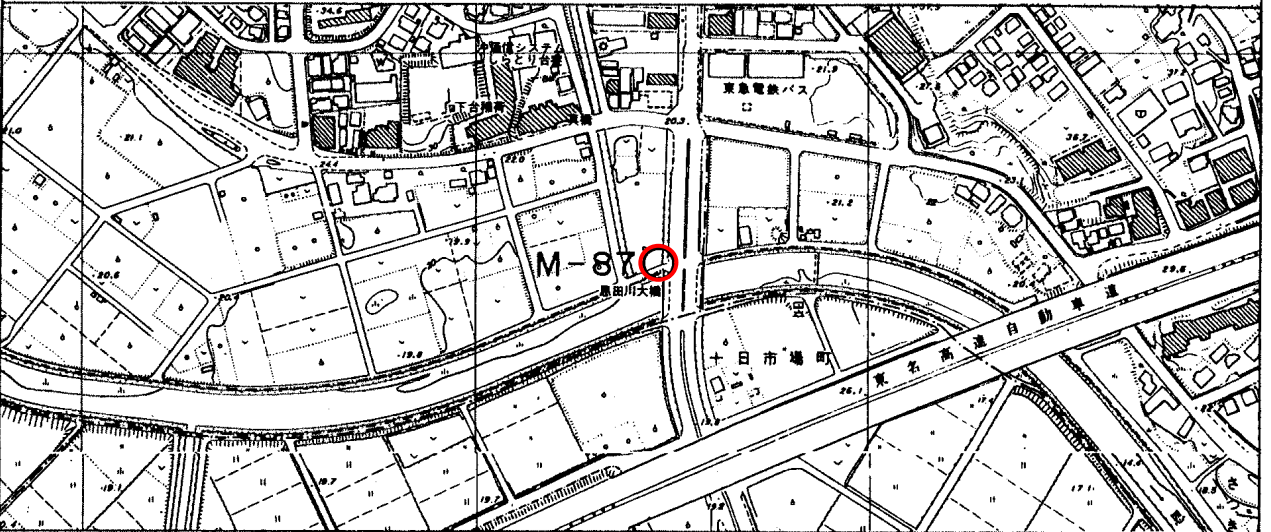


標識番号	M-87		
所在地	青葉区しらとり台82-3		
敷地所有者		地目	畑地
標識種類	標石 • 金属標	埋設	地上 • 地中
隣接点との距離			

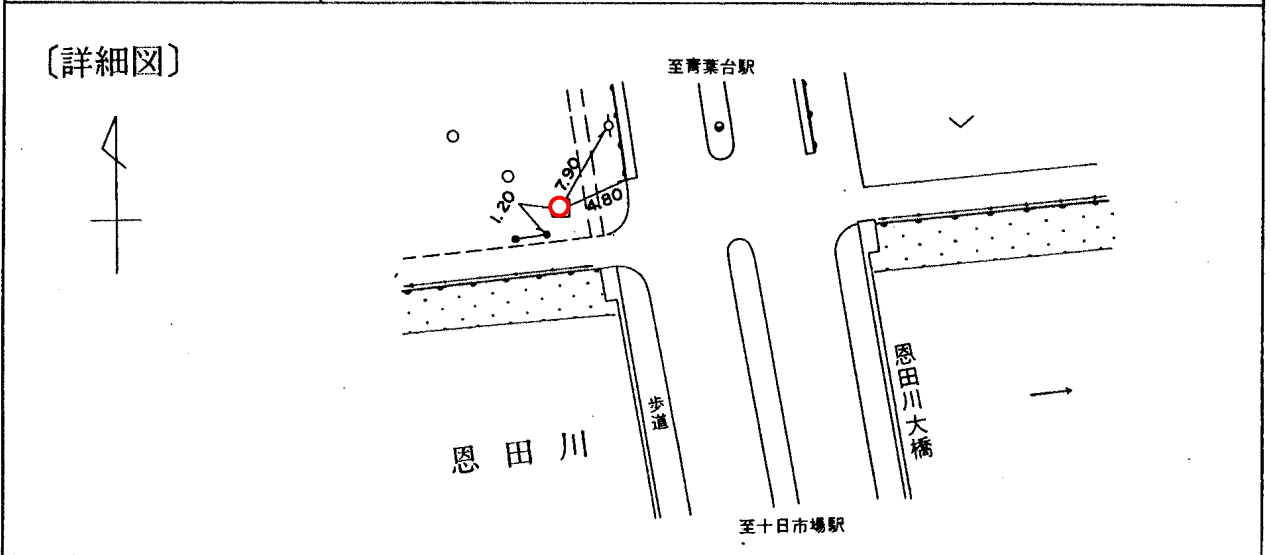

〔備考〕 平成 2 年 3 月 14 日設置